





GEN. D.

360

(2)

WILTON-FYENOORD.

663

PROFILE.

DECKS.

BULKHEADS.

LANGSDOORSNEDE EN DEKKEN.

SCHAAL 1:100.






VOORNAAMSTE AFMETINGEN.

LENTE TUSSEN LOODLUNEN = 475'-0"
LENTE VAN VORKEER VORSTEVEN ONGELADEN LASTLUN = 474'-6"
TOT ACHTERKANT KRIEGER = 475'-6"











LLOYD'S NUMMERS

DEPTH D = 475 x 40 = 19000
L LANGSNUMMER = 475 x 64 = 49400
250 475 x 64 = 49400
L TOT HOOFDEDEK = 475'-40 = 11,87
L TOT BRUGDEK = 475'-48,75 = 9,74
L TOT PROMENADEDEK = 475'-57,5 = 8,26

BAKDEK.

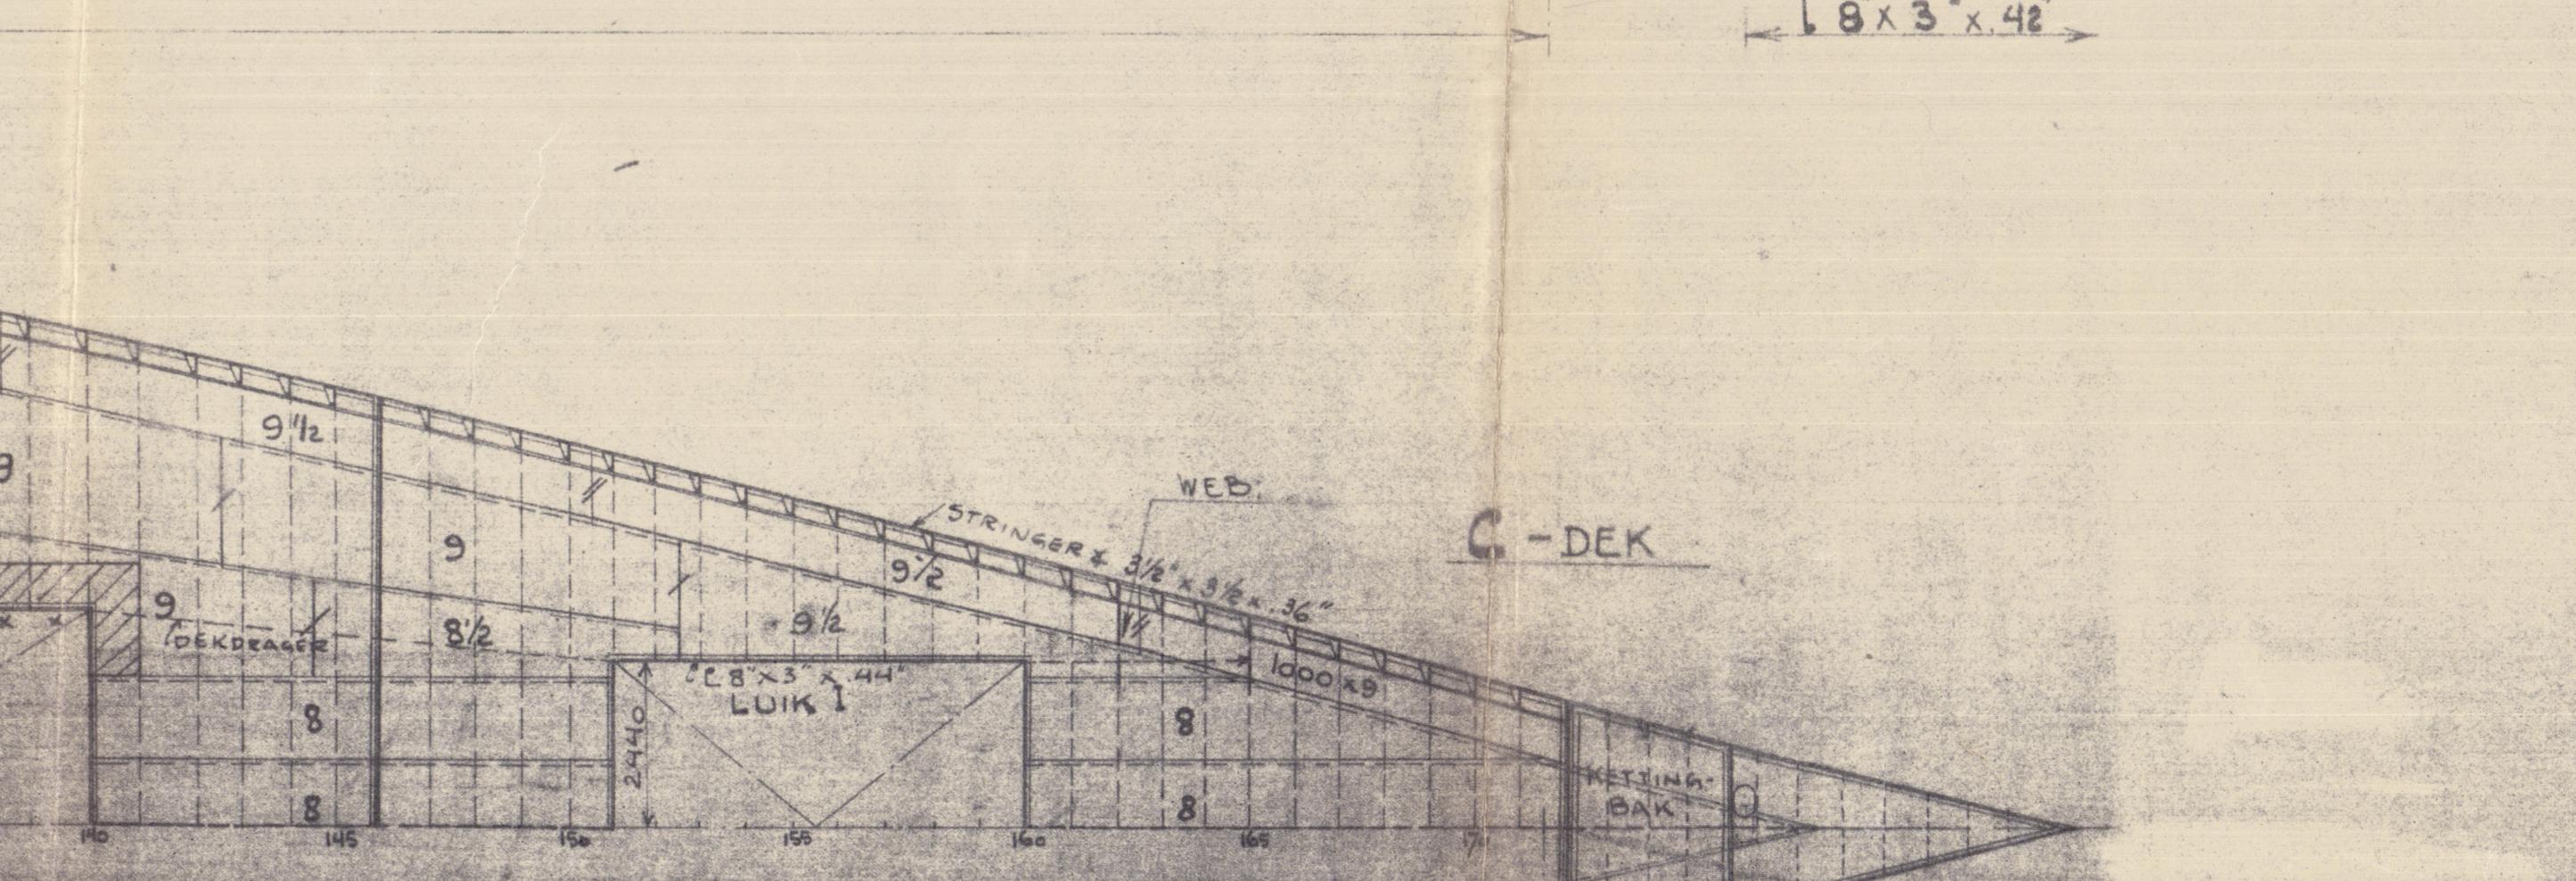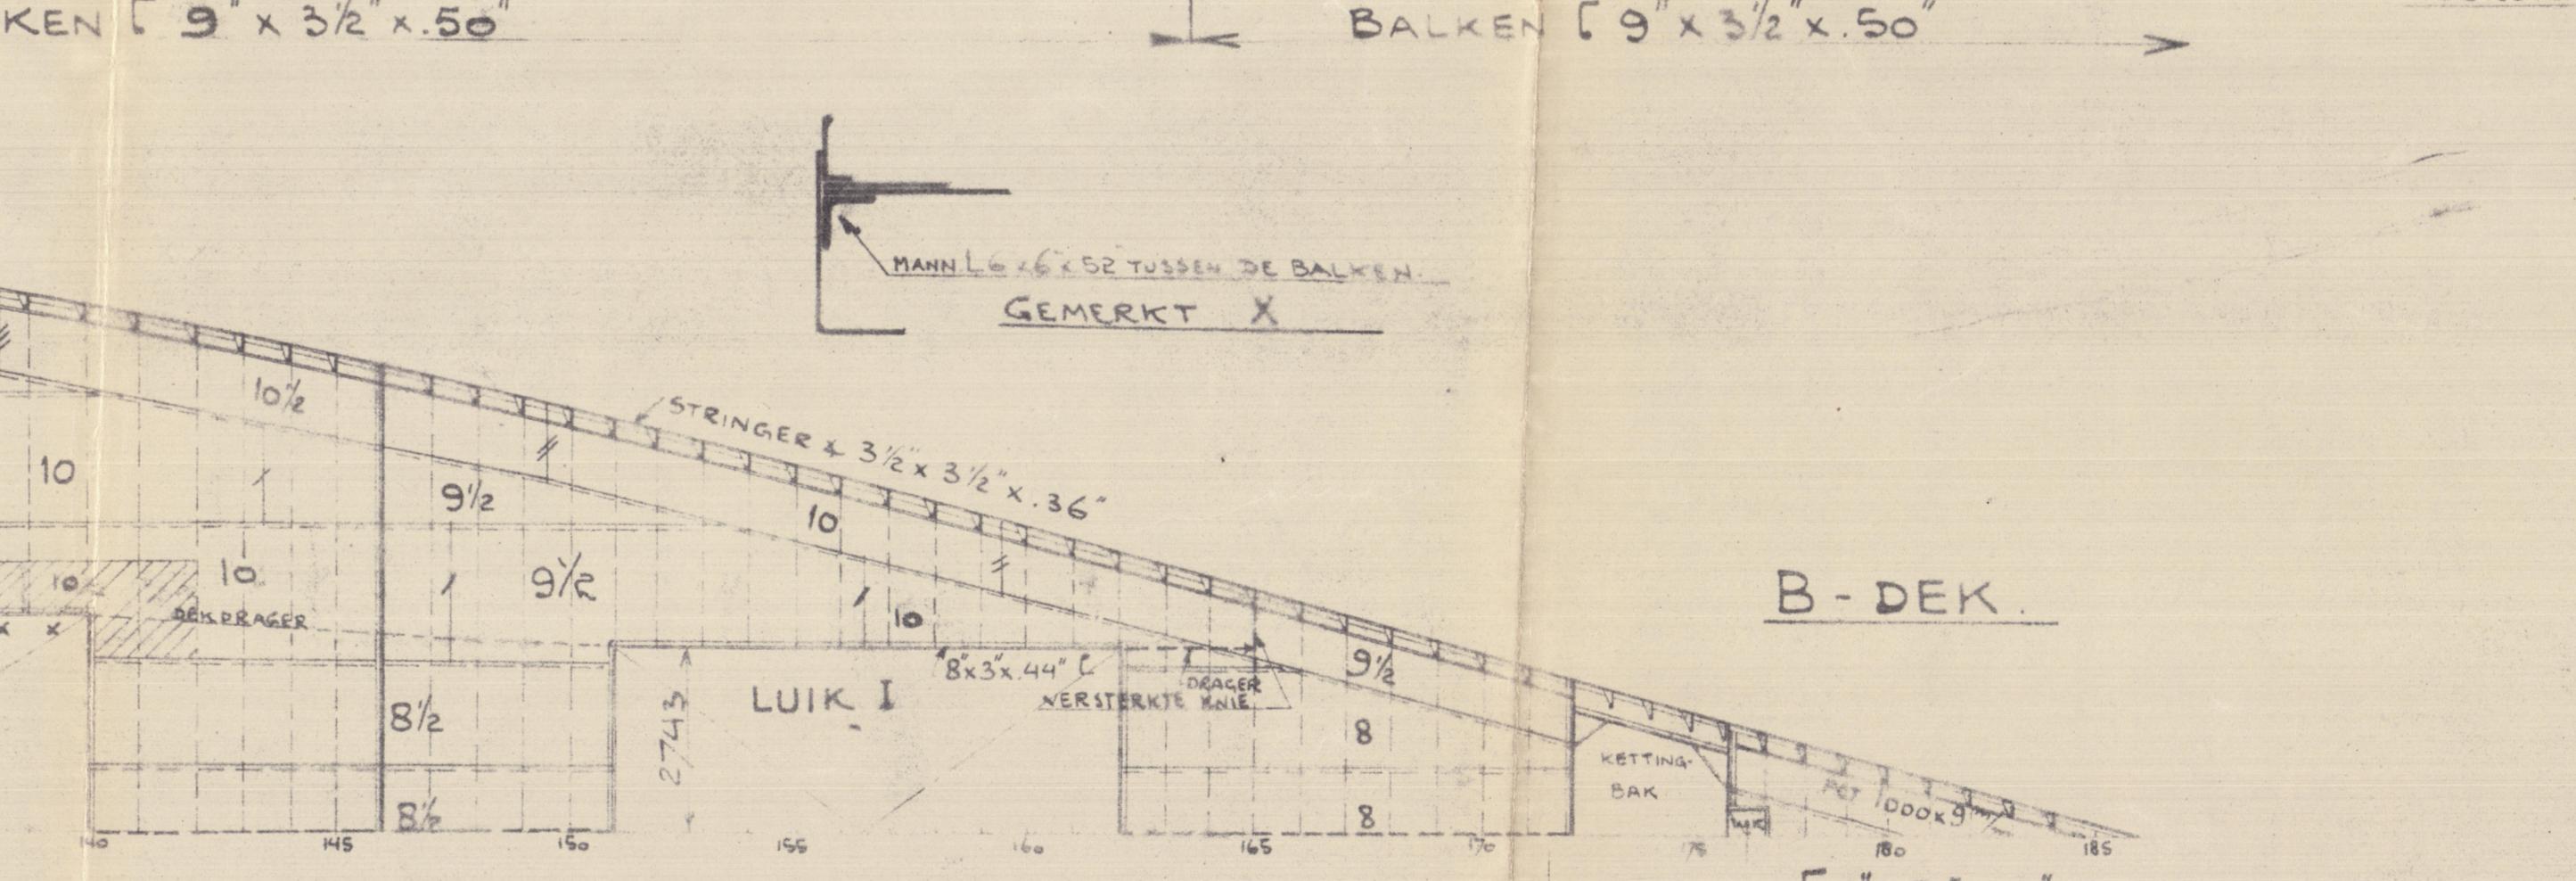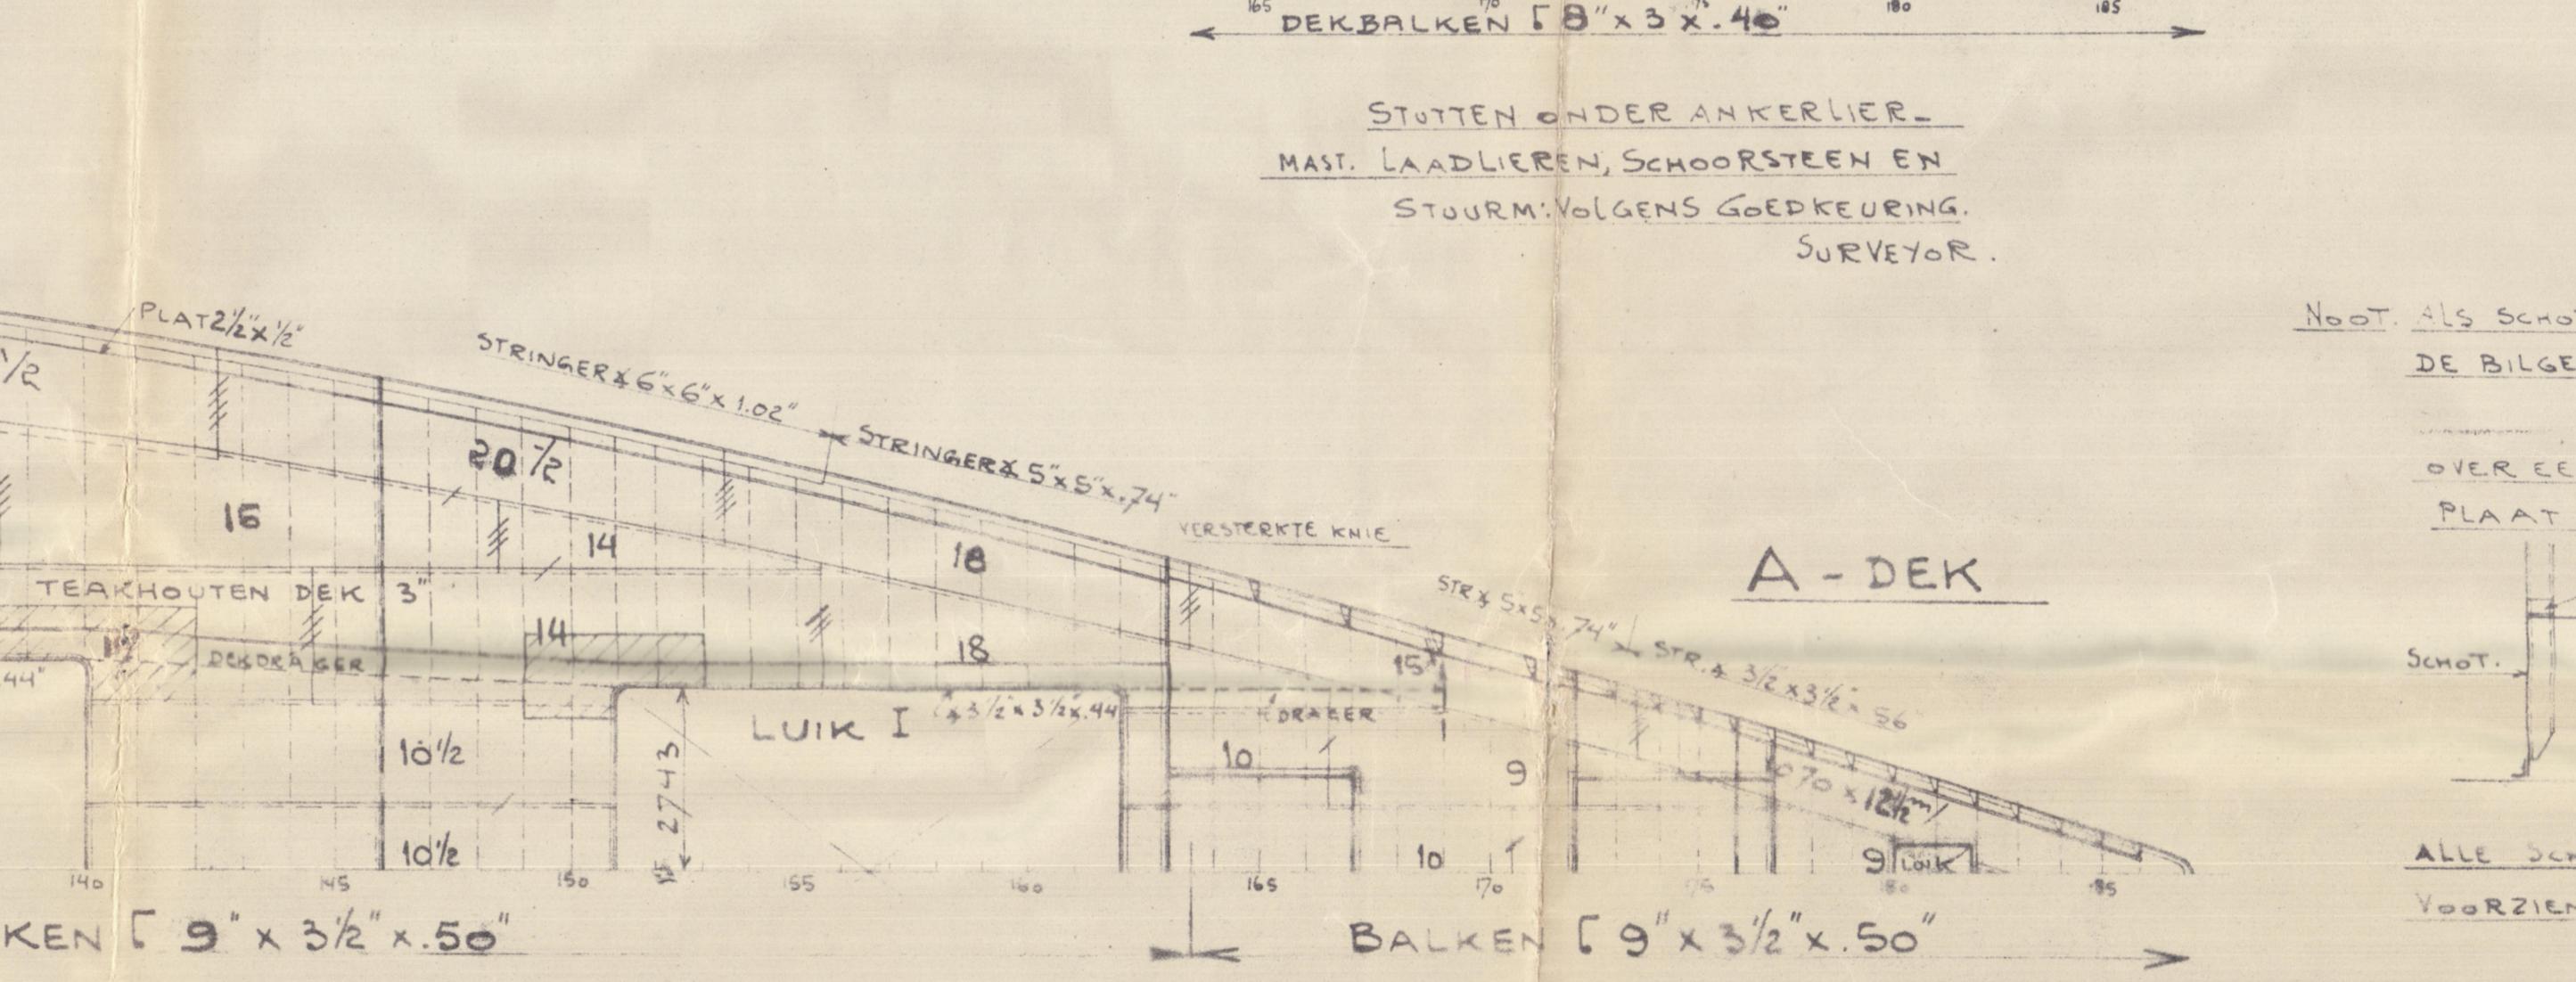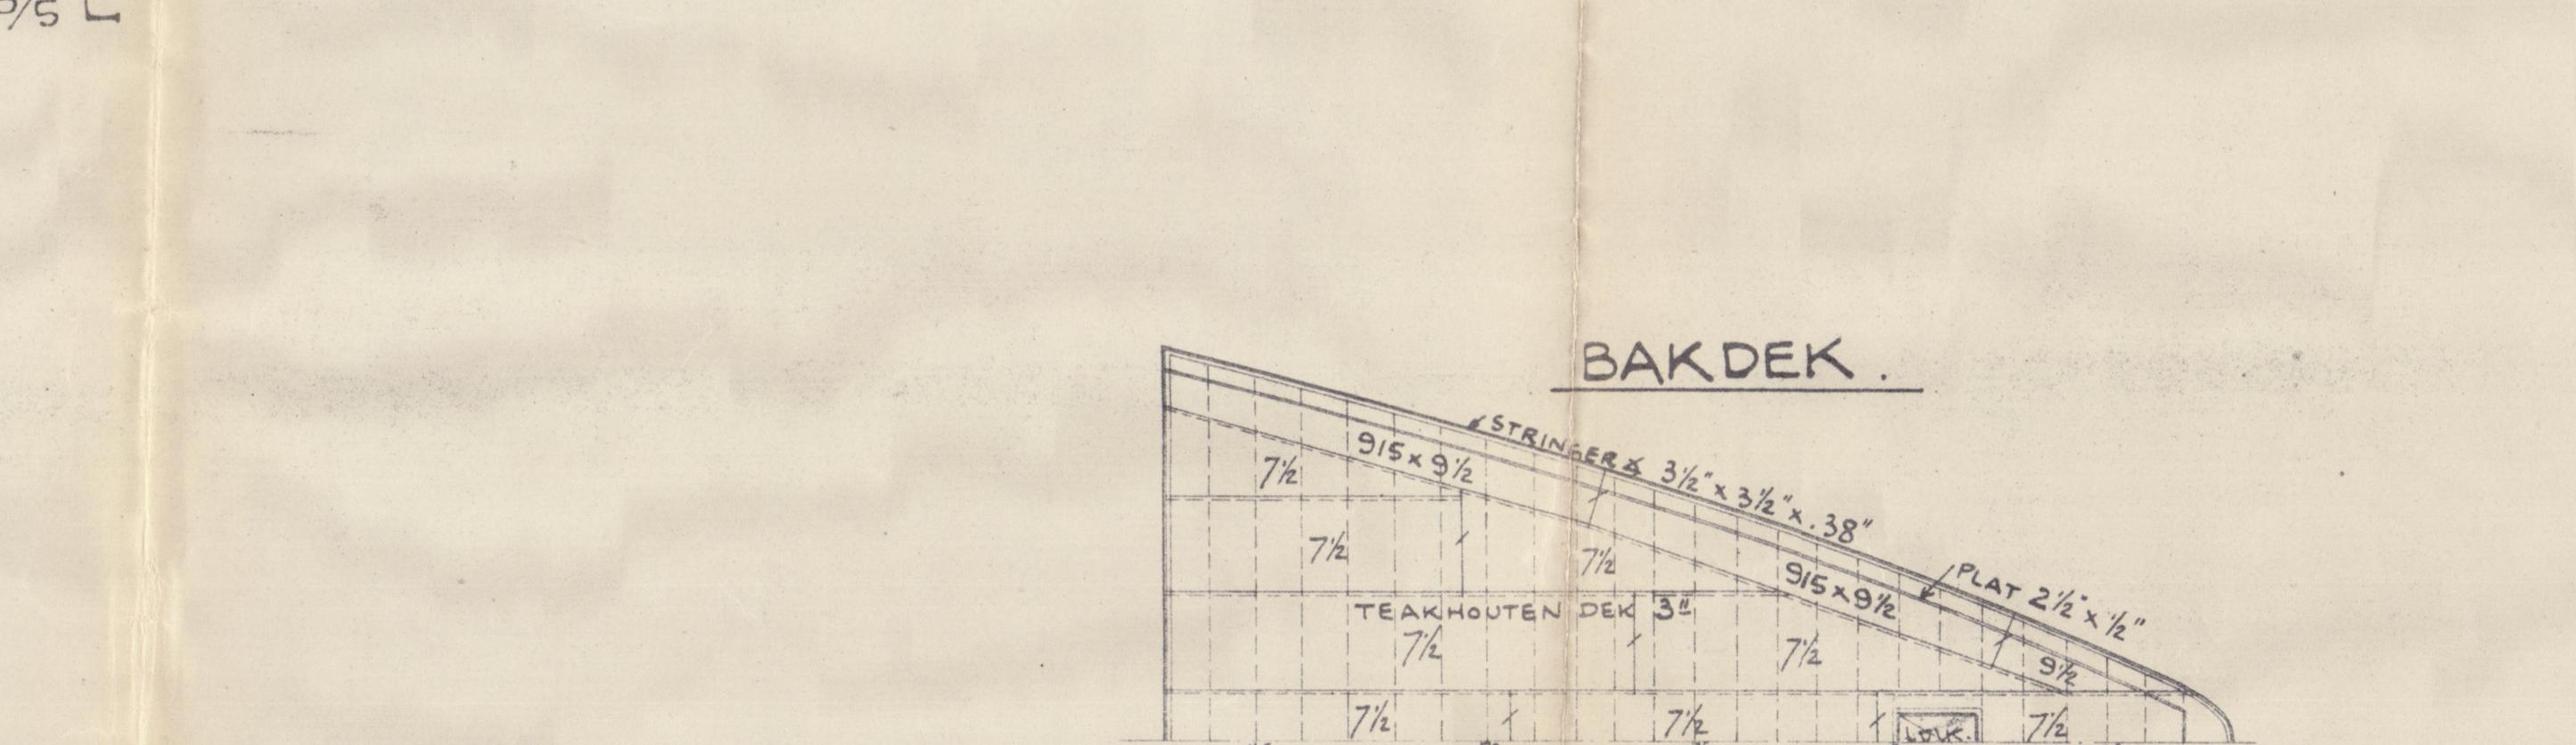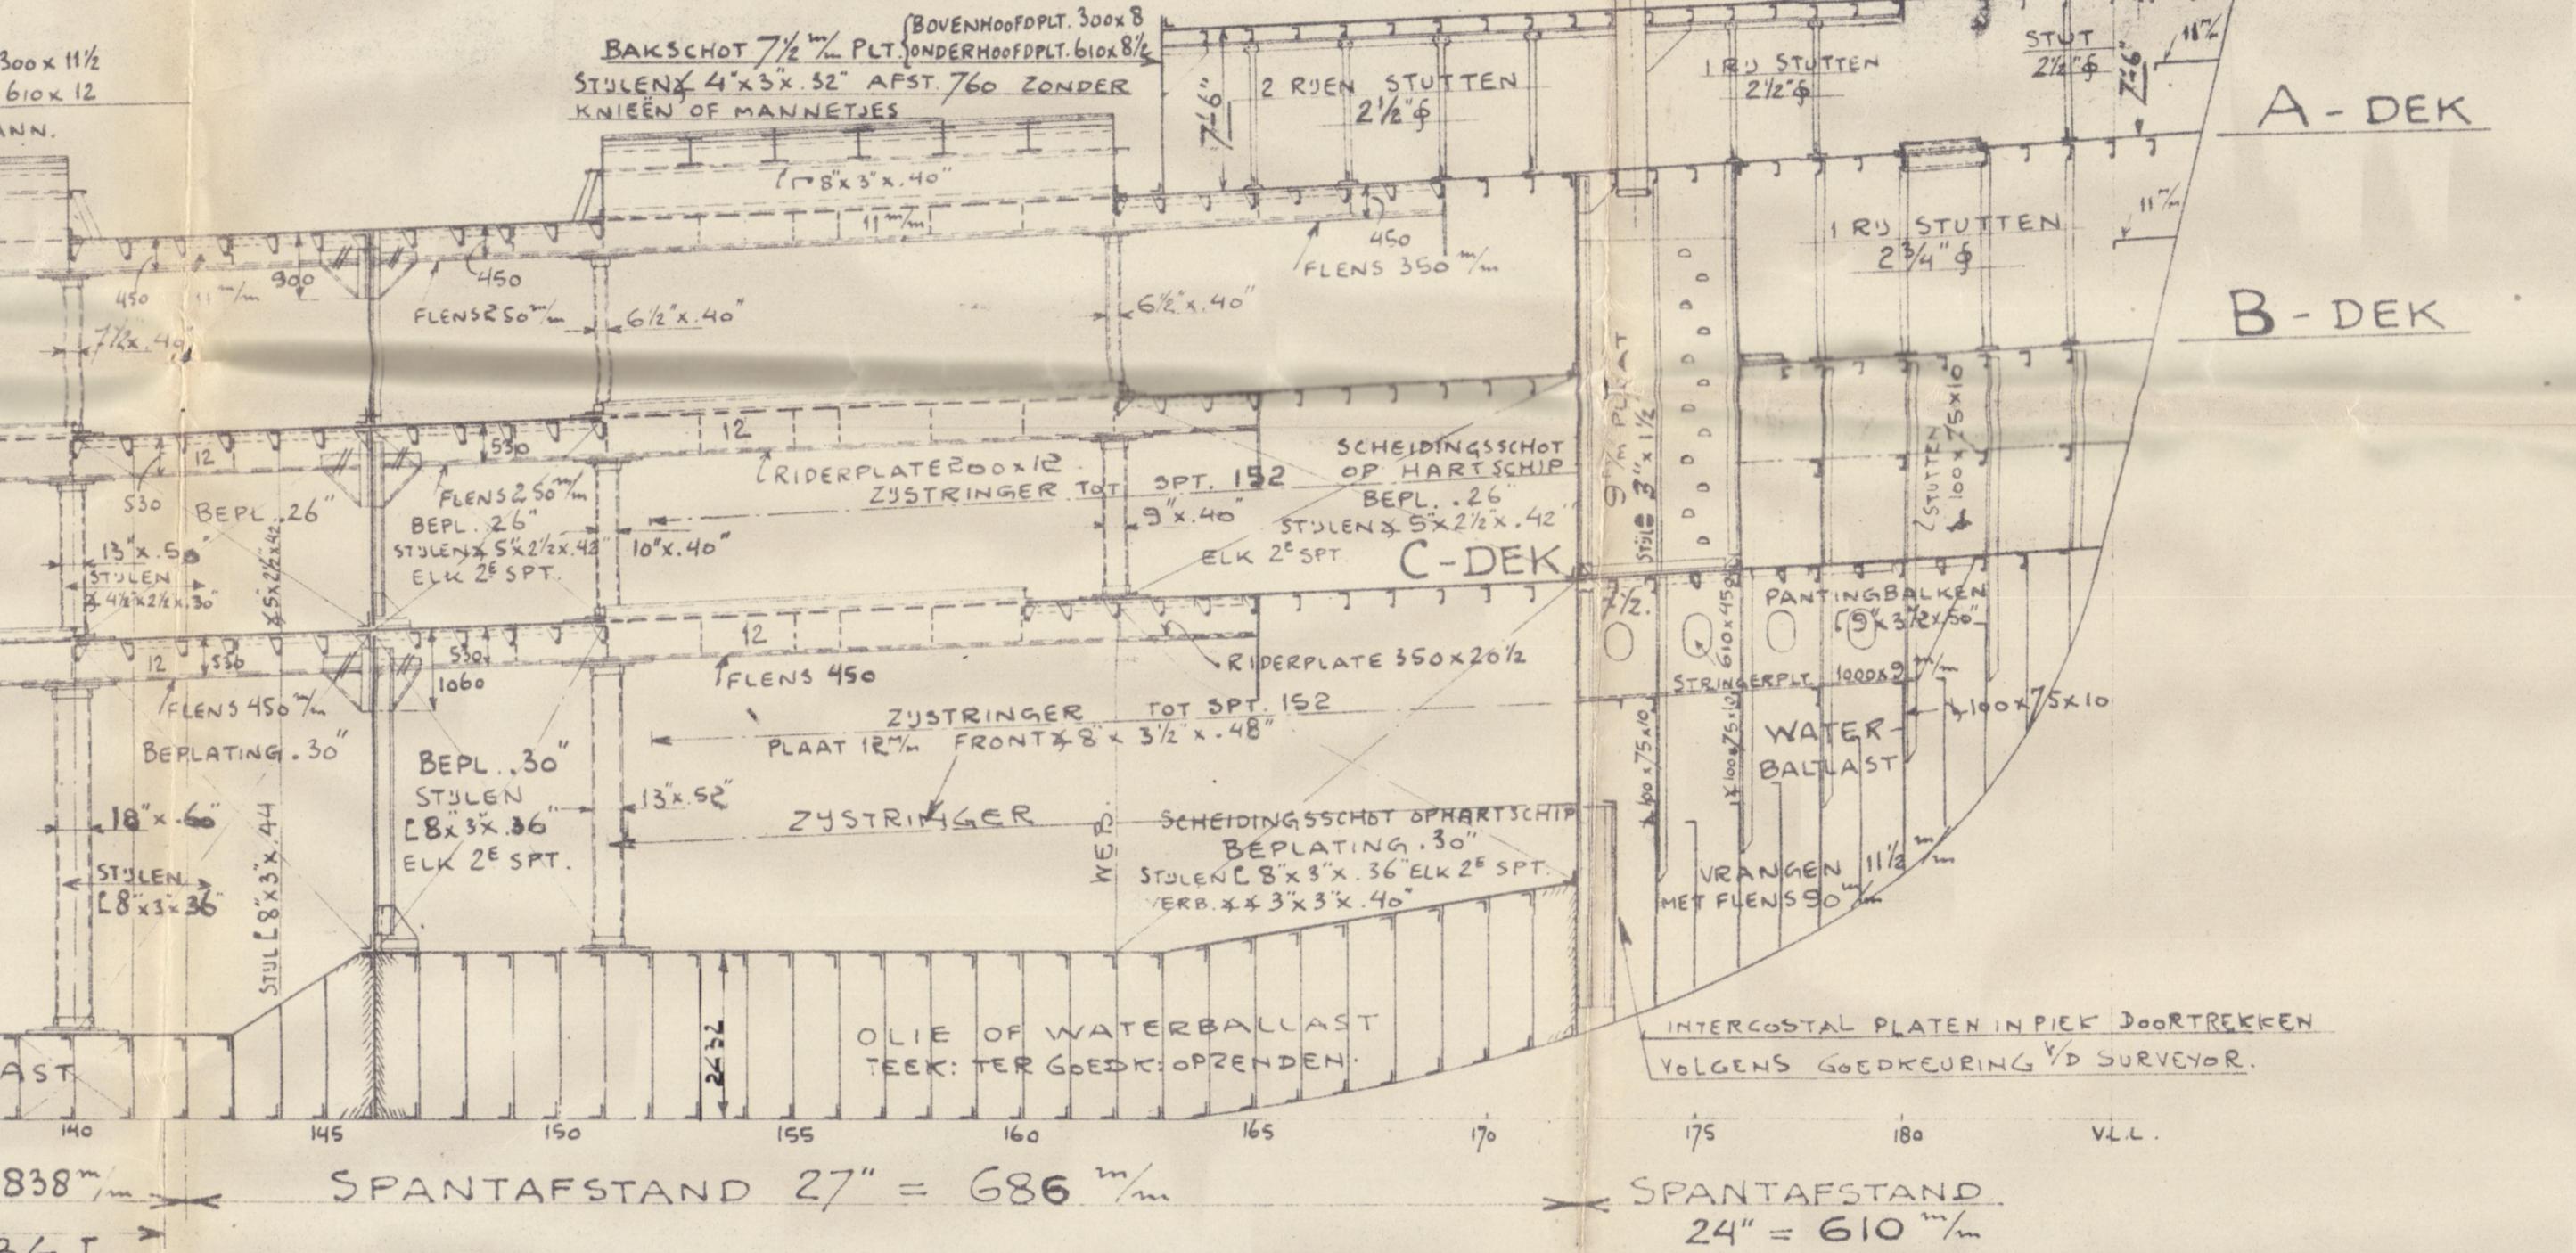

BALKEN 11" x 3 1/2" x 50"

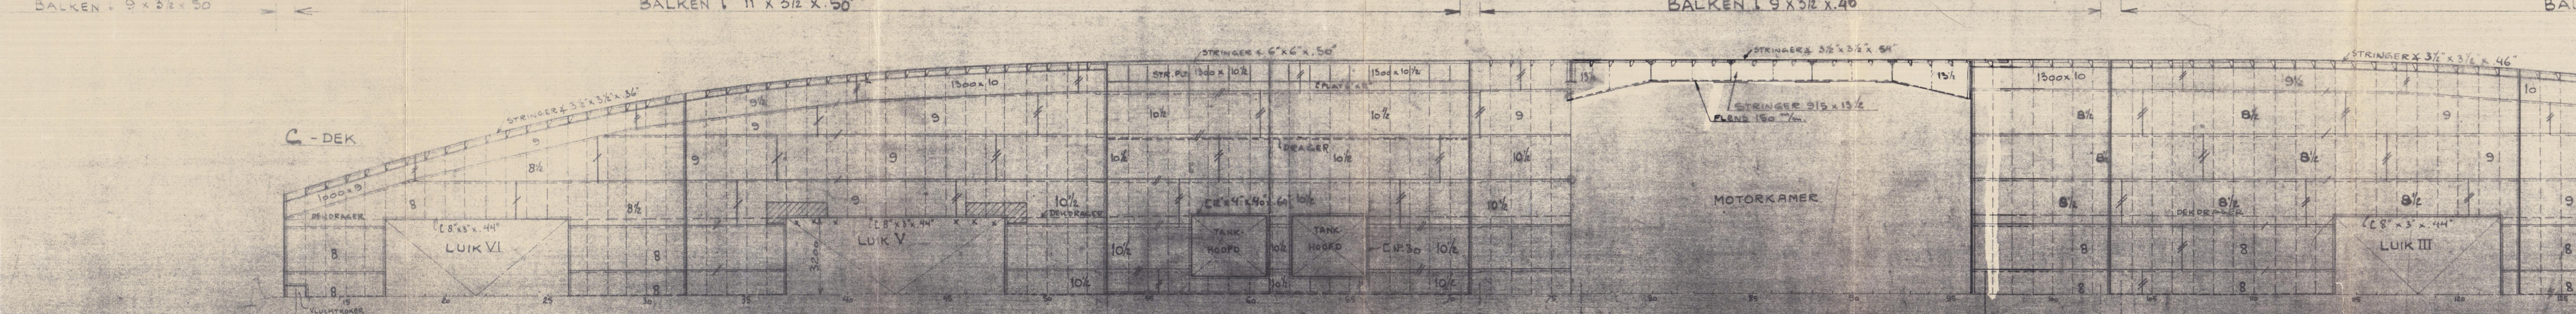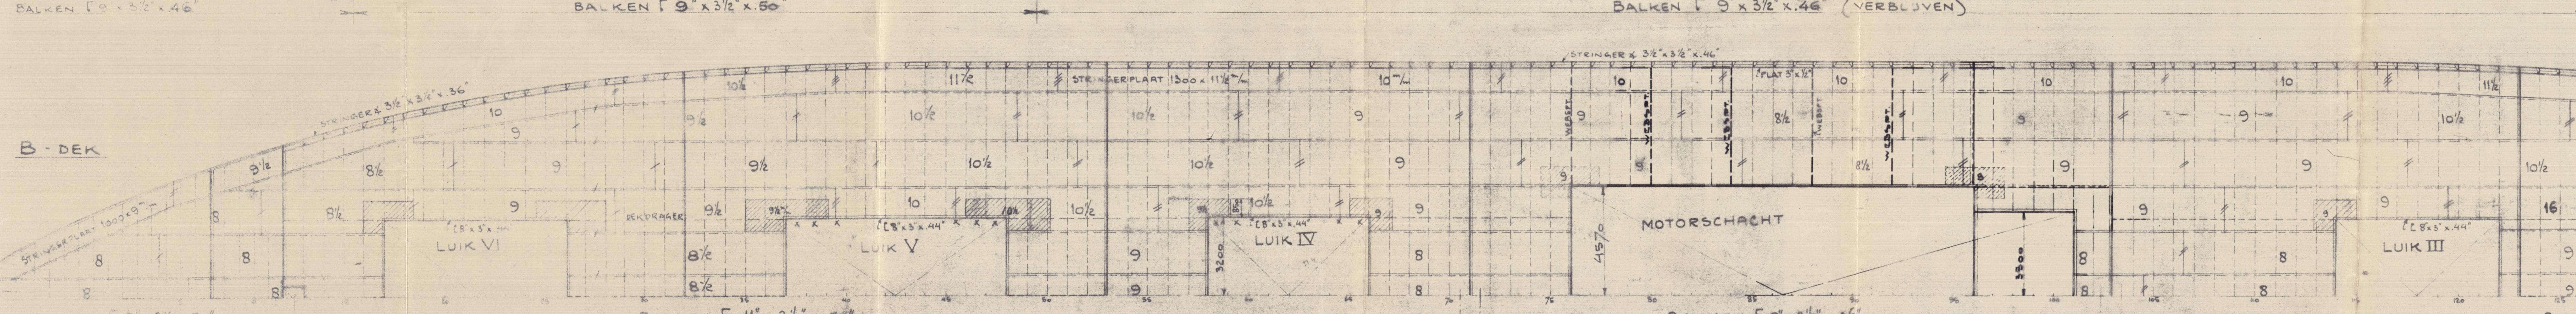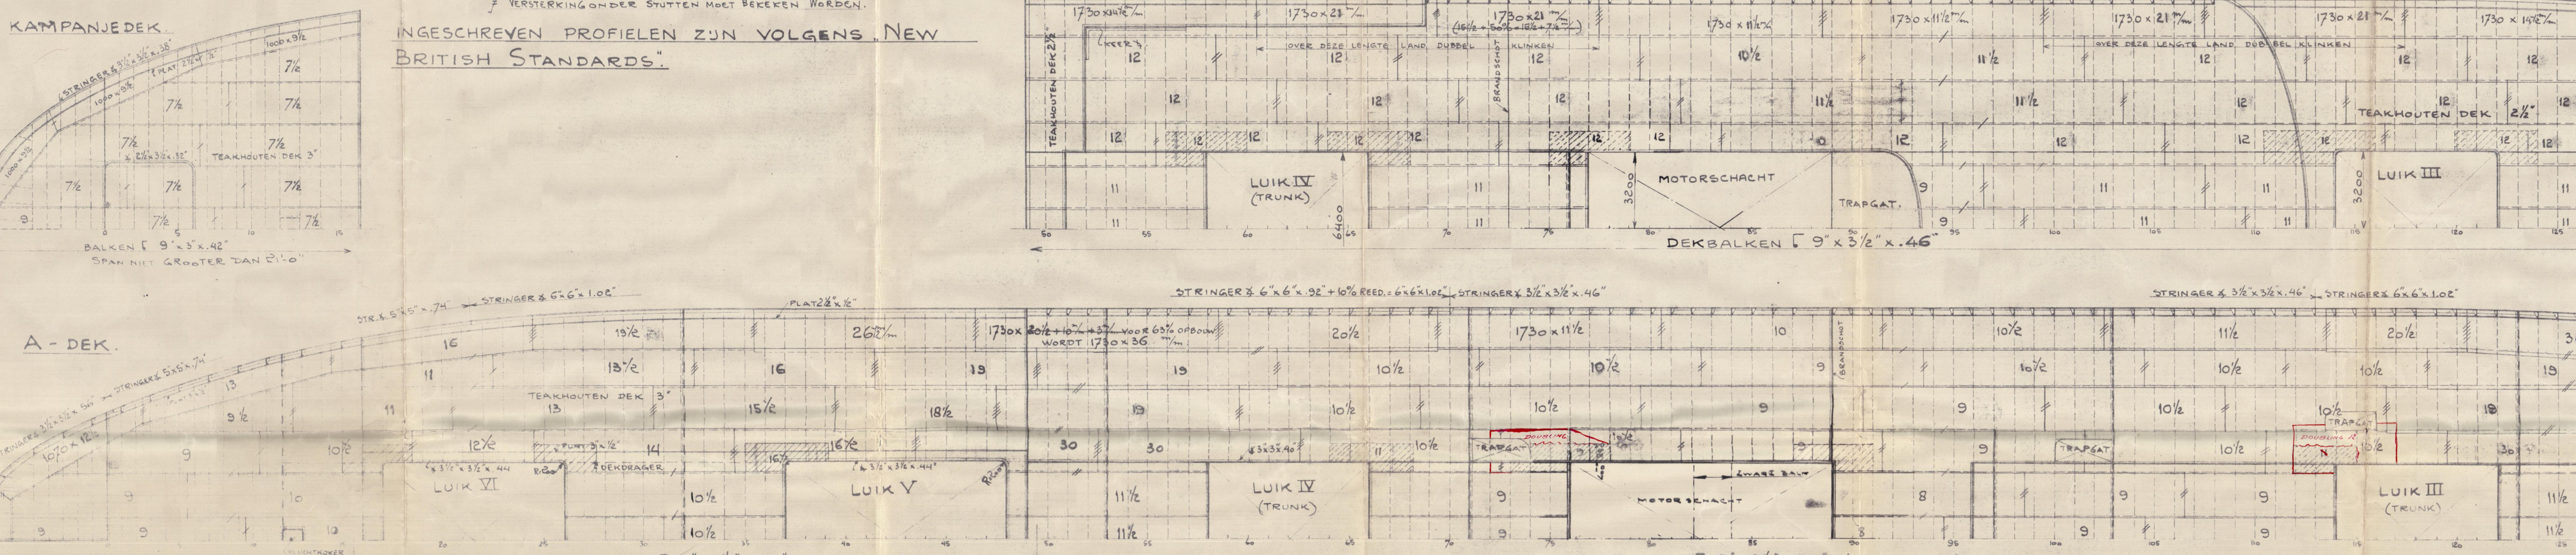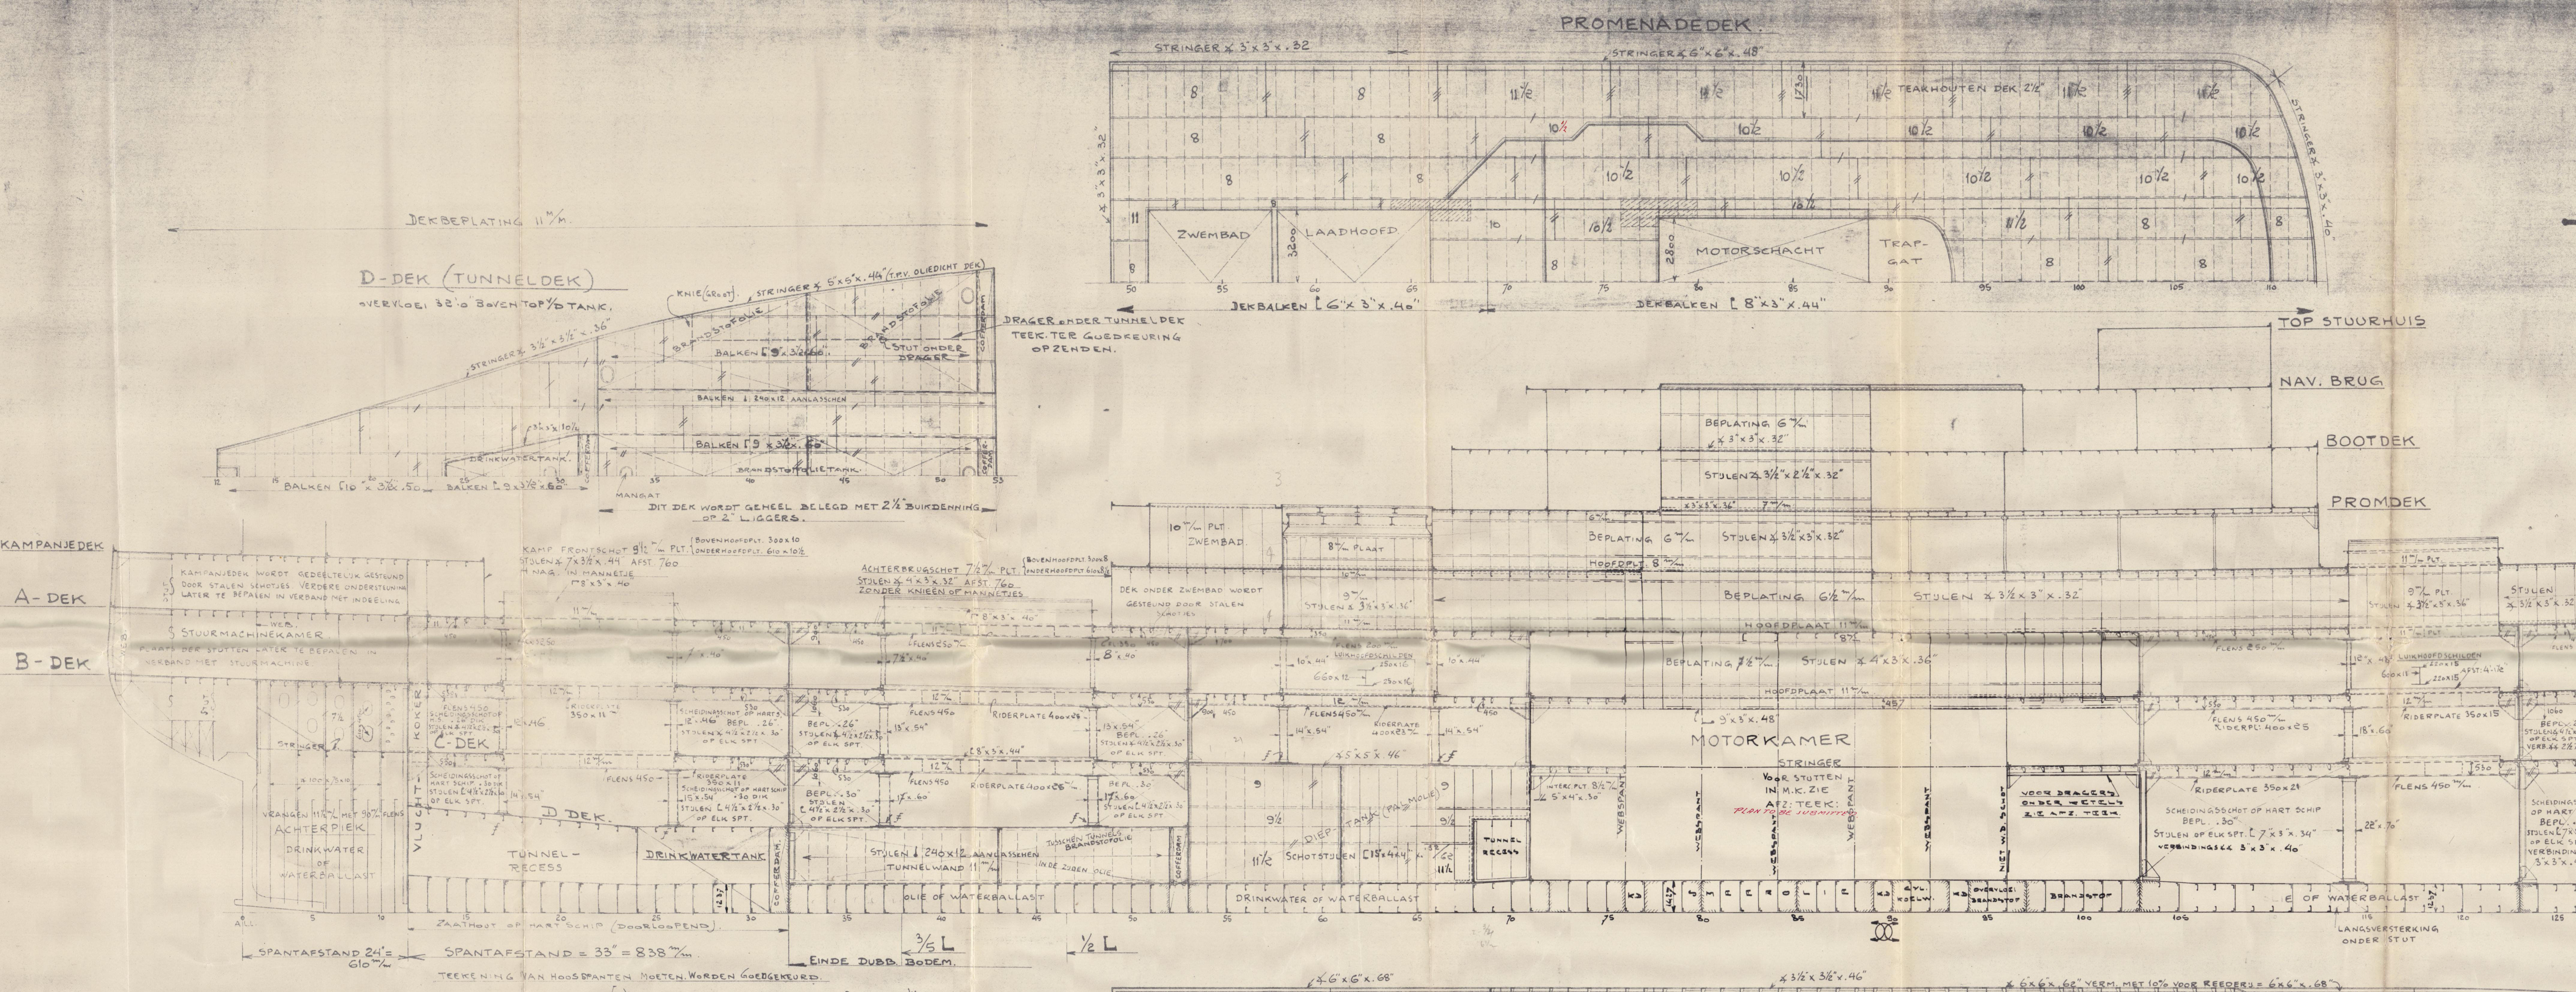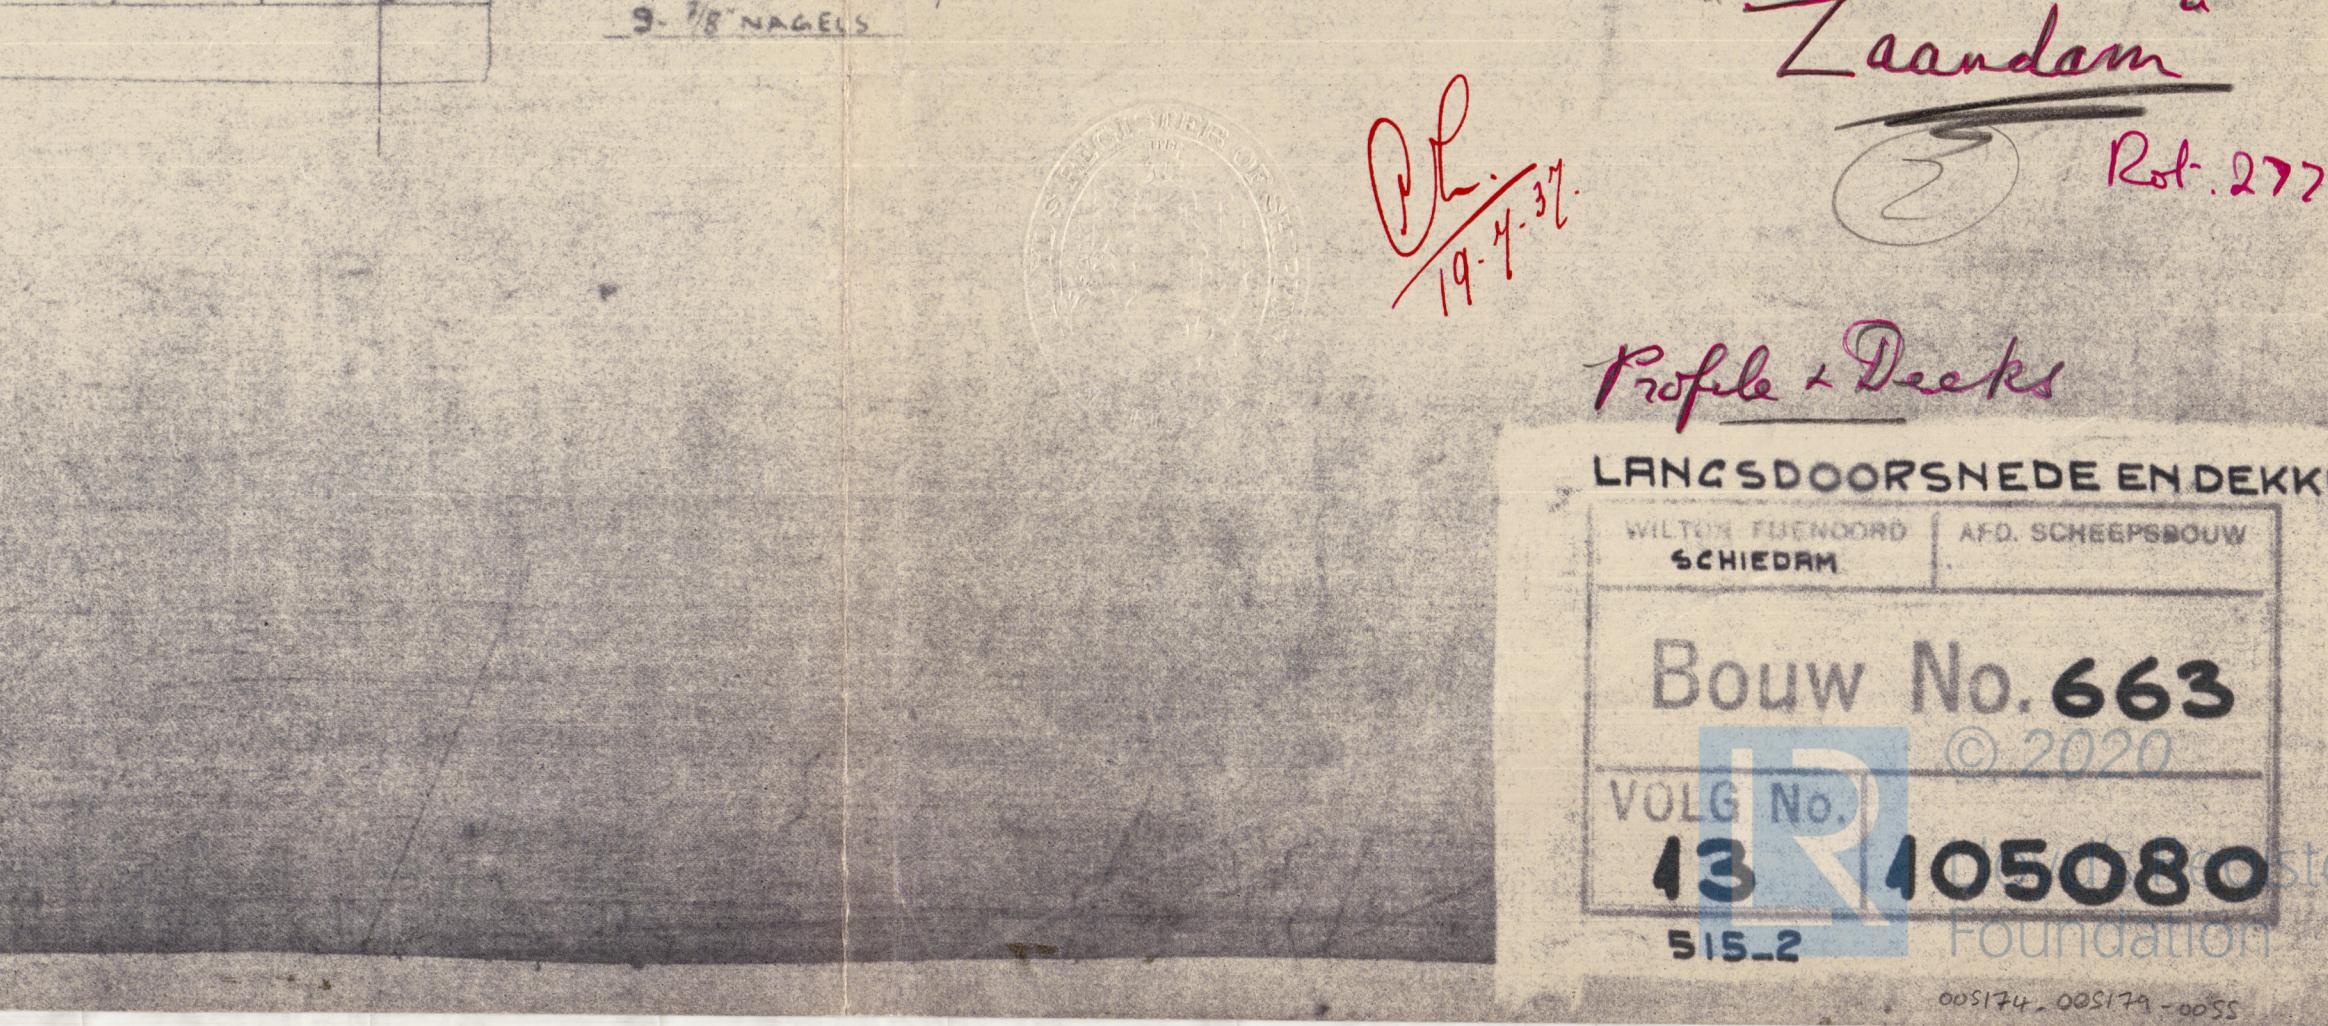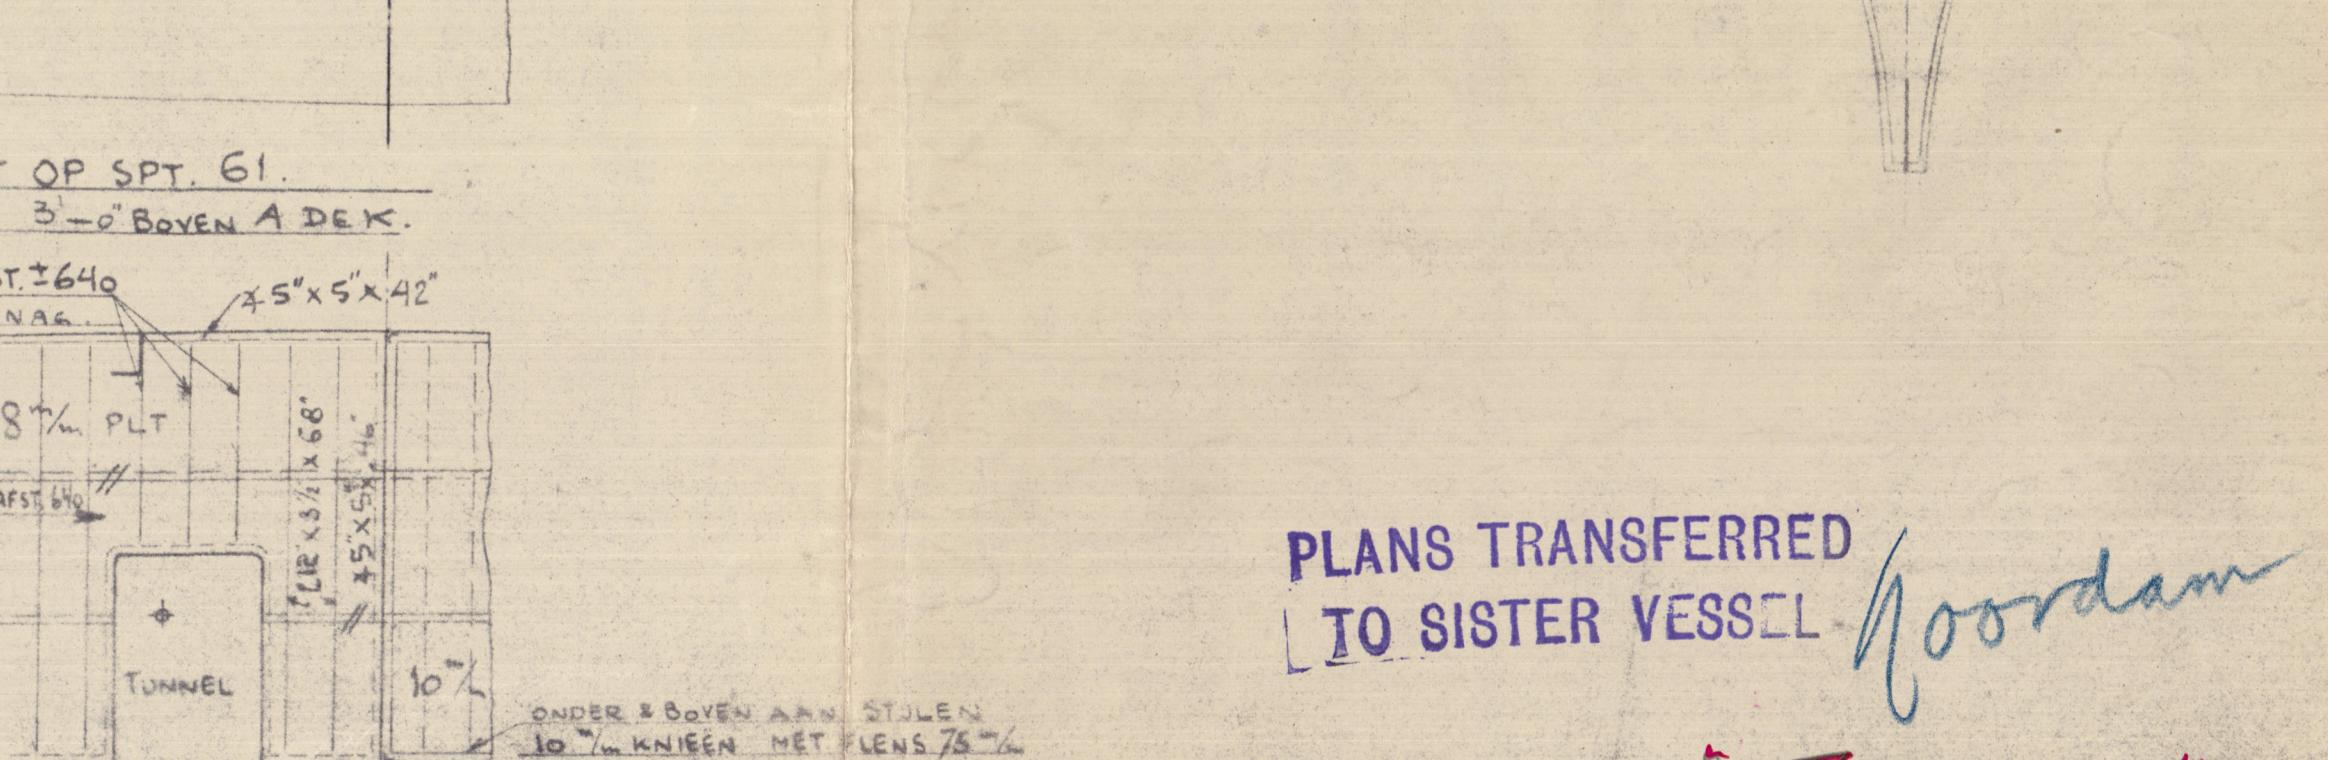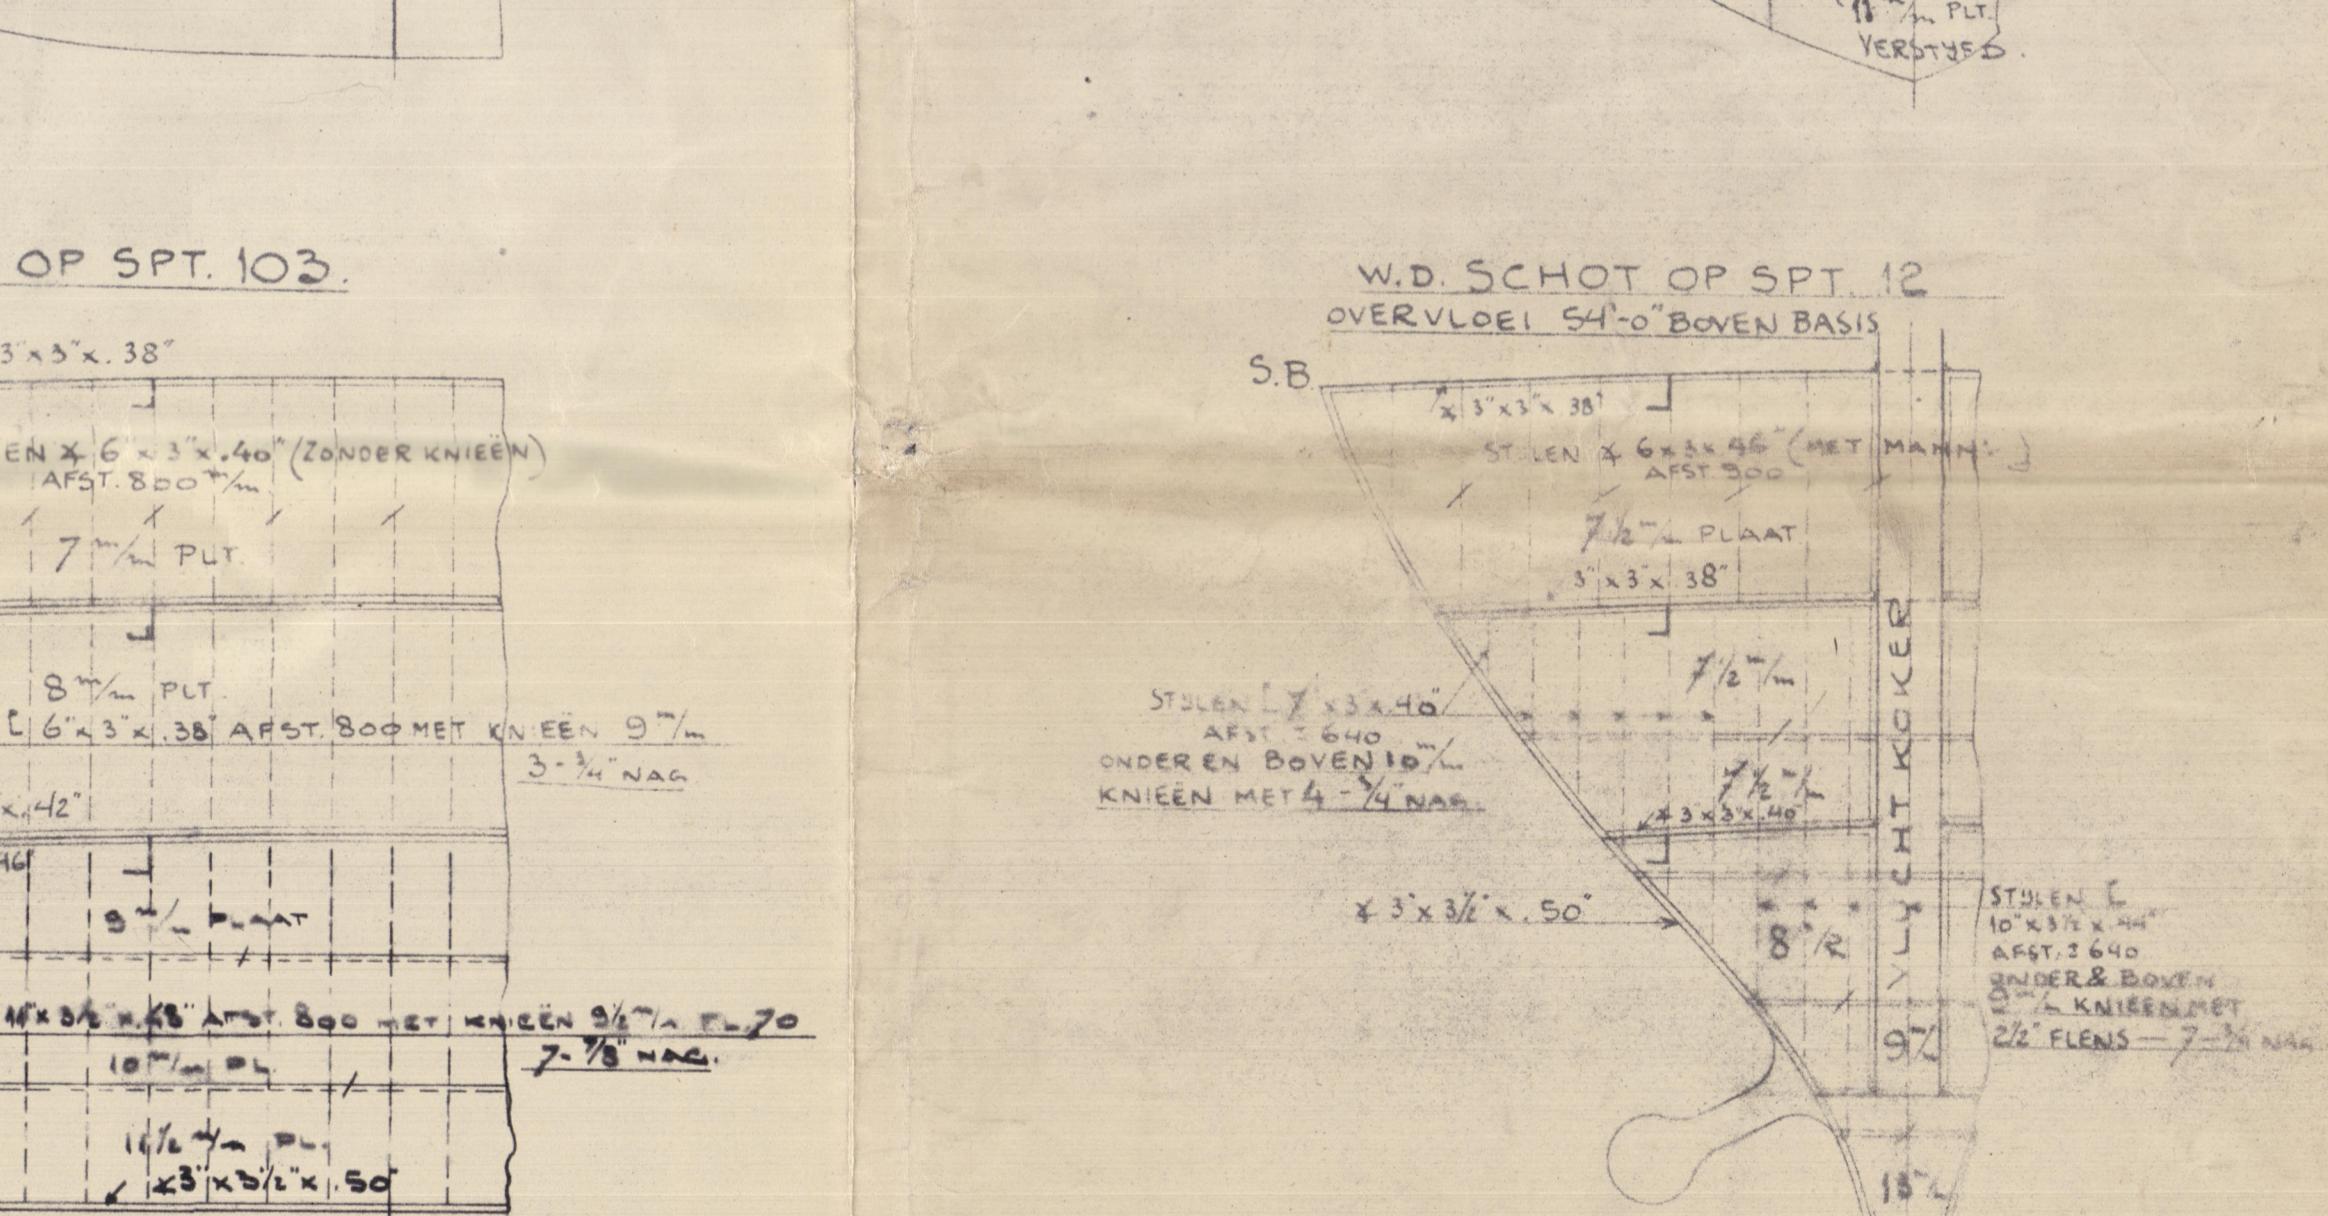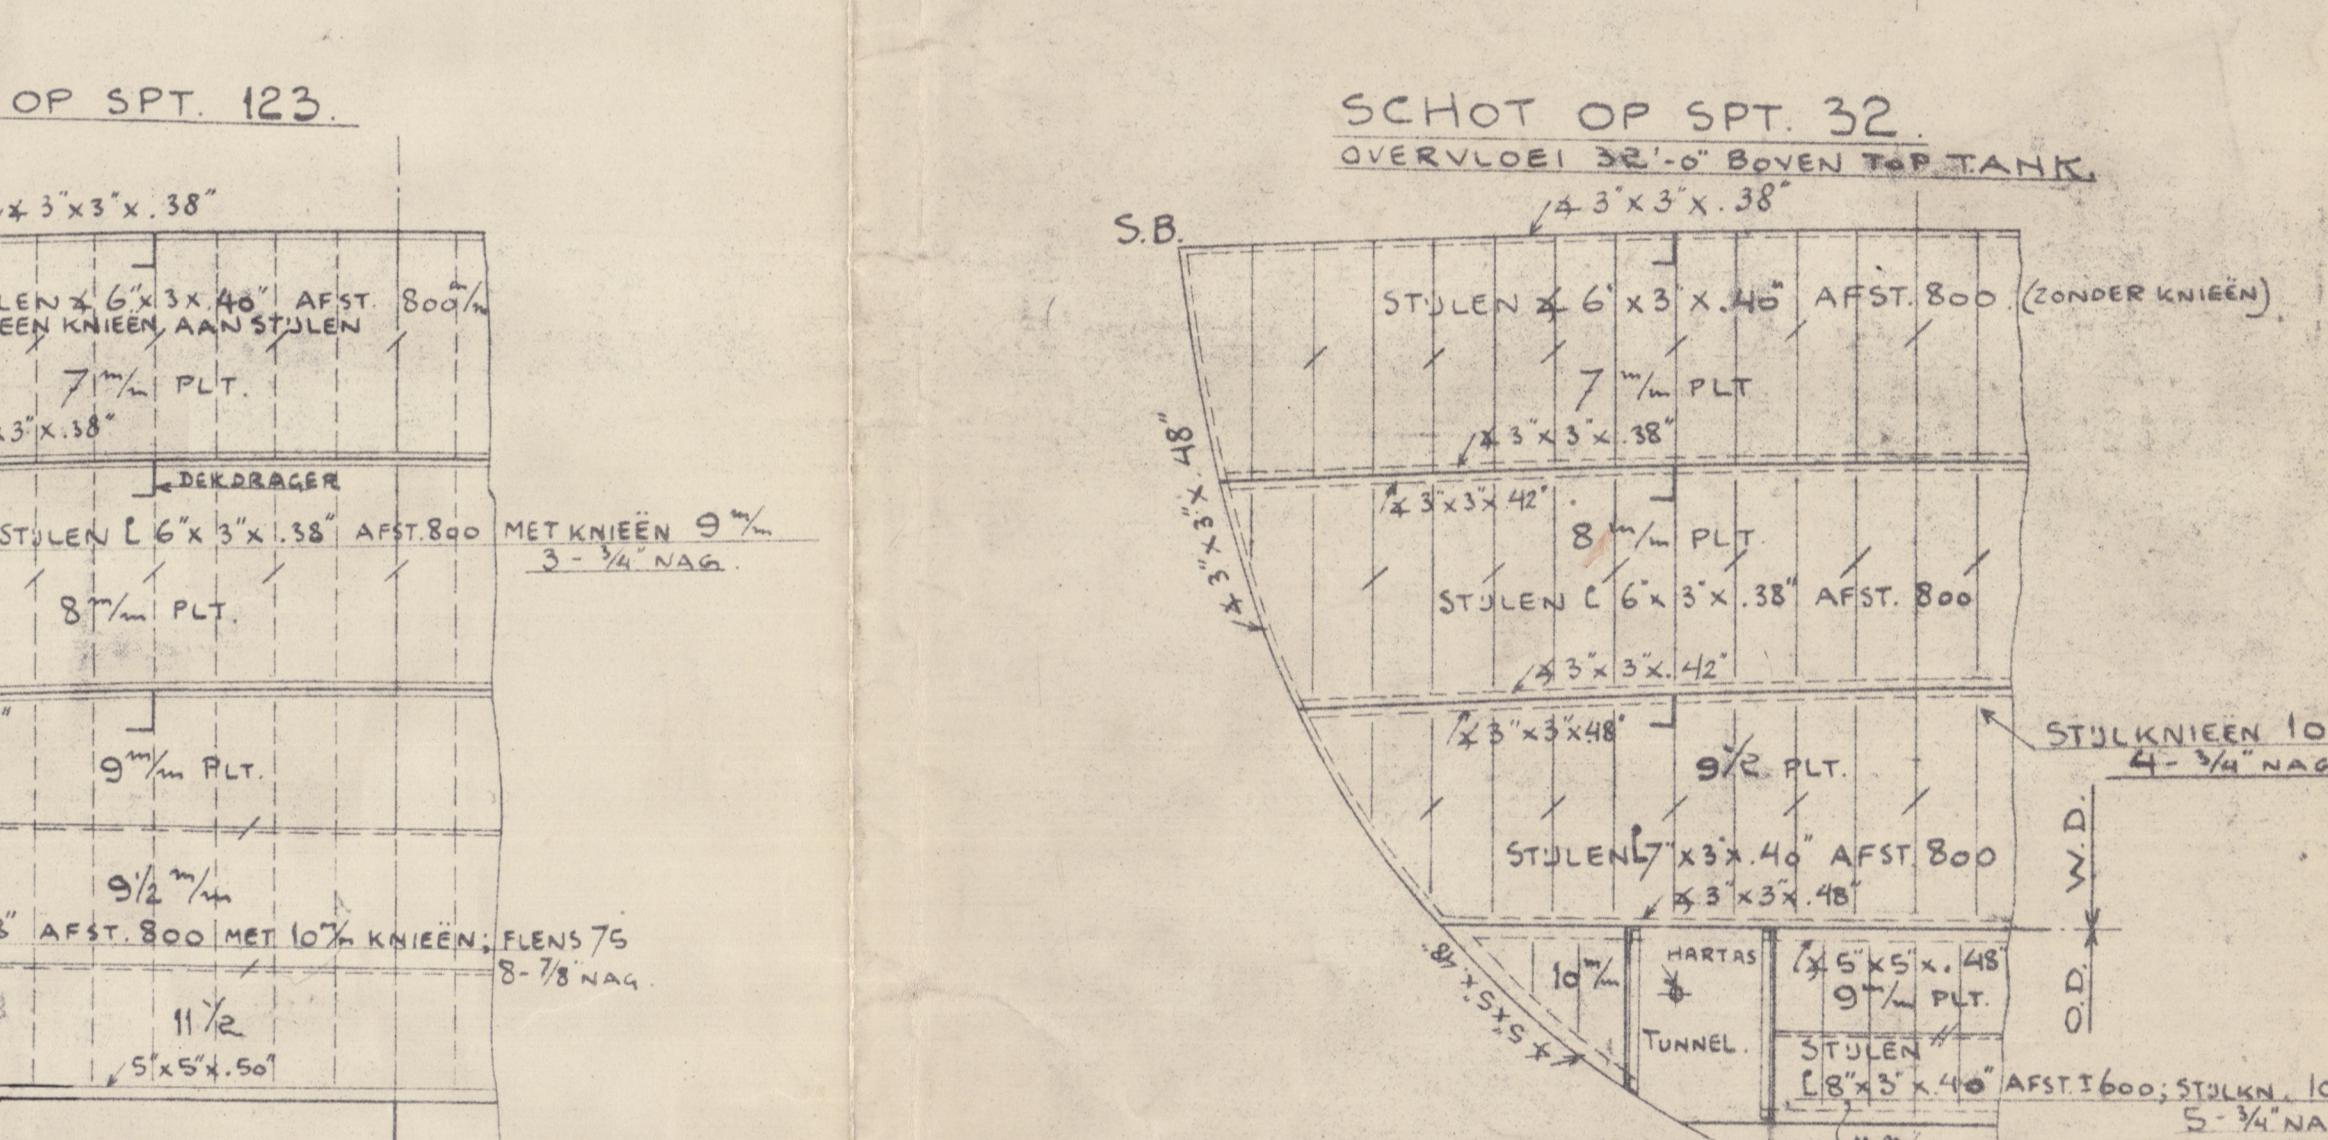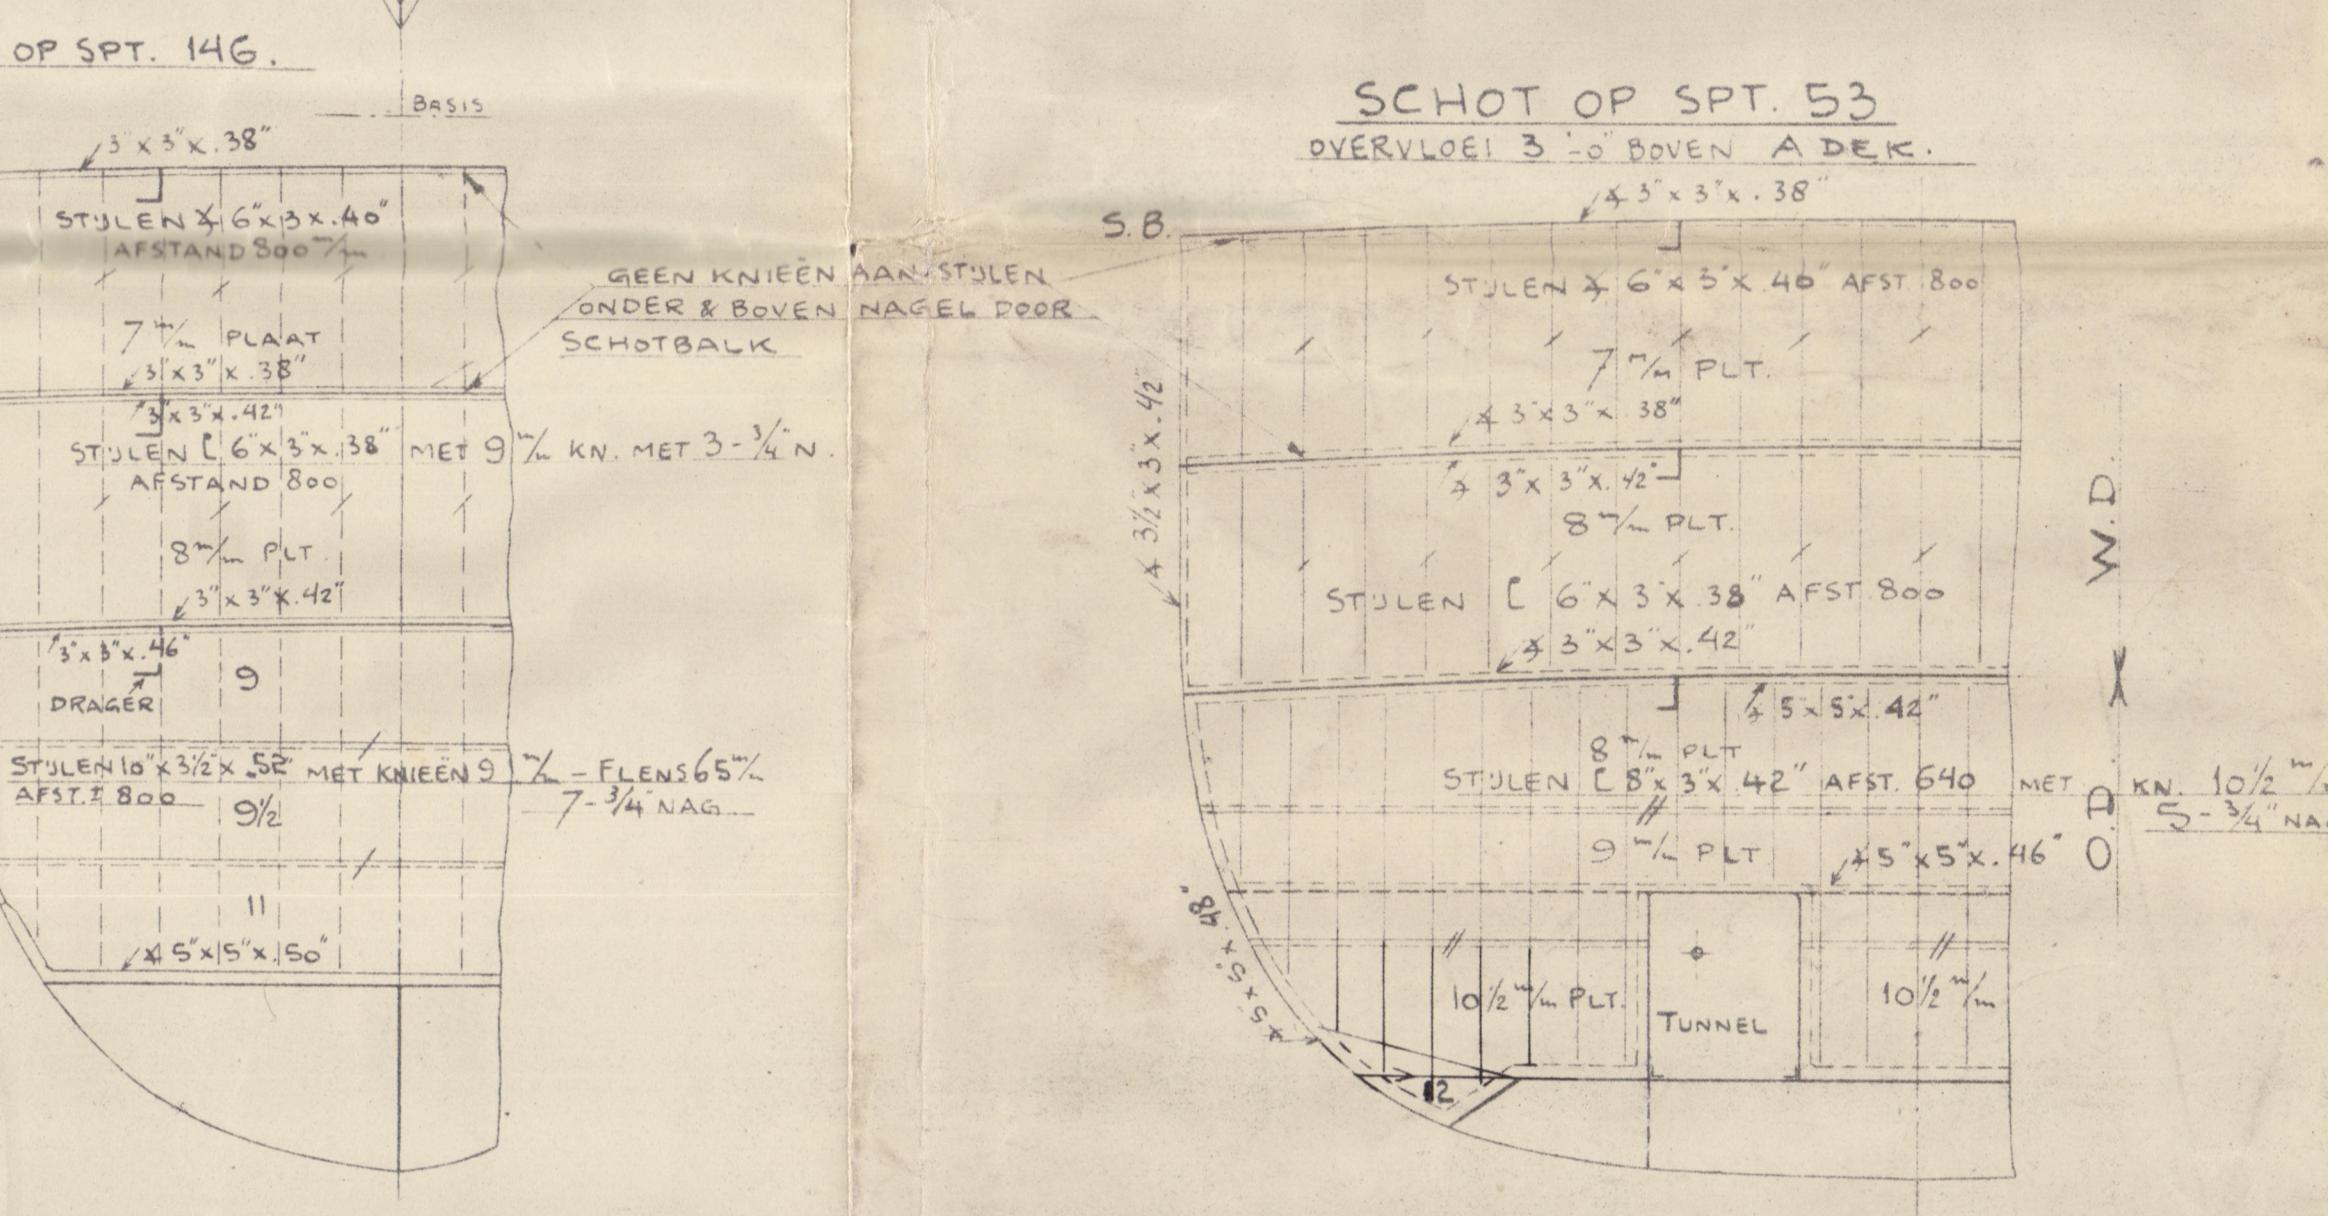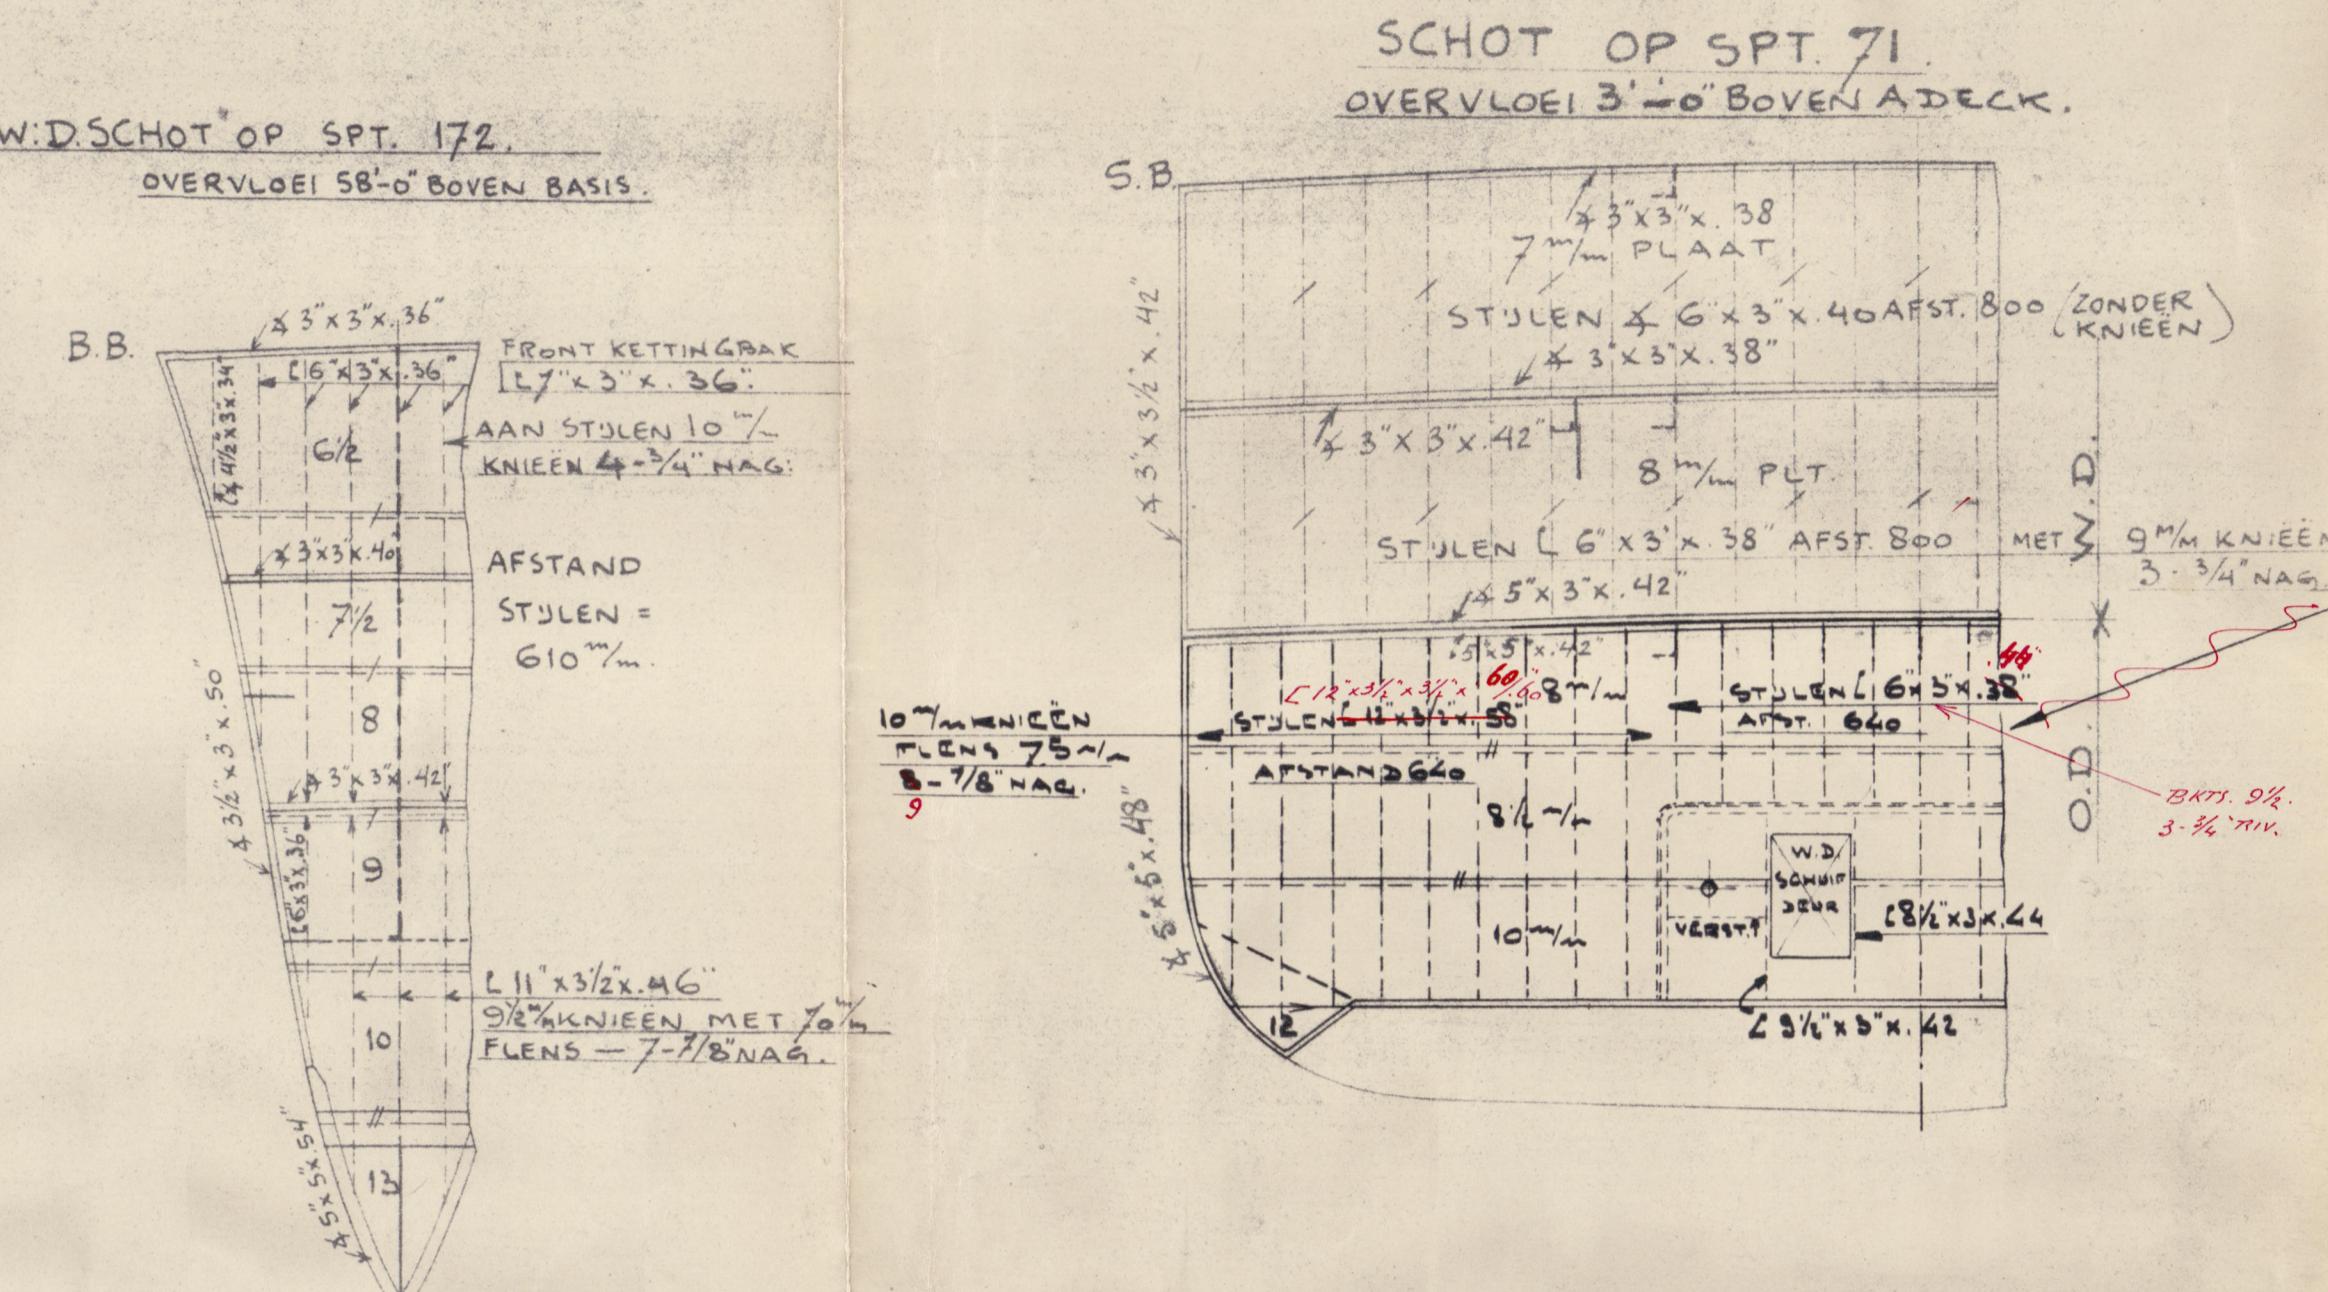

BALKEN 11" x 3 1/2" x 50"

PLANS TRANSFERRED
TO SISTER VESSEL *Hoorden*
Zaandam
Profile & Decks
LANGSDOORSNEDE ENDEKKEN
WILHELM FLENDORF AFD. SCHIEPENBOUW
SCHEIDAM
Bouw No. 663
Volg No. 13 10508
SIS-2

GEN. B.

360

(1)

WILTON-FYENOORD.

663

MIDSHIP SECTION.

PLANS TRANSFERRED
TO SISTER VESSEL
See latin plan
Noordam

"Zaandam"

Rot. 27739.




© 2020

005174-005179-0054
Lloyd's Register
Foundation

KLAS 100. A. I. LLOUDS. (ENGLISH)

TYPE FULL SCANTLING VESSEL.
LENTE DER OPBOUTEN 65% YD. SCHEEPSLENTE.

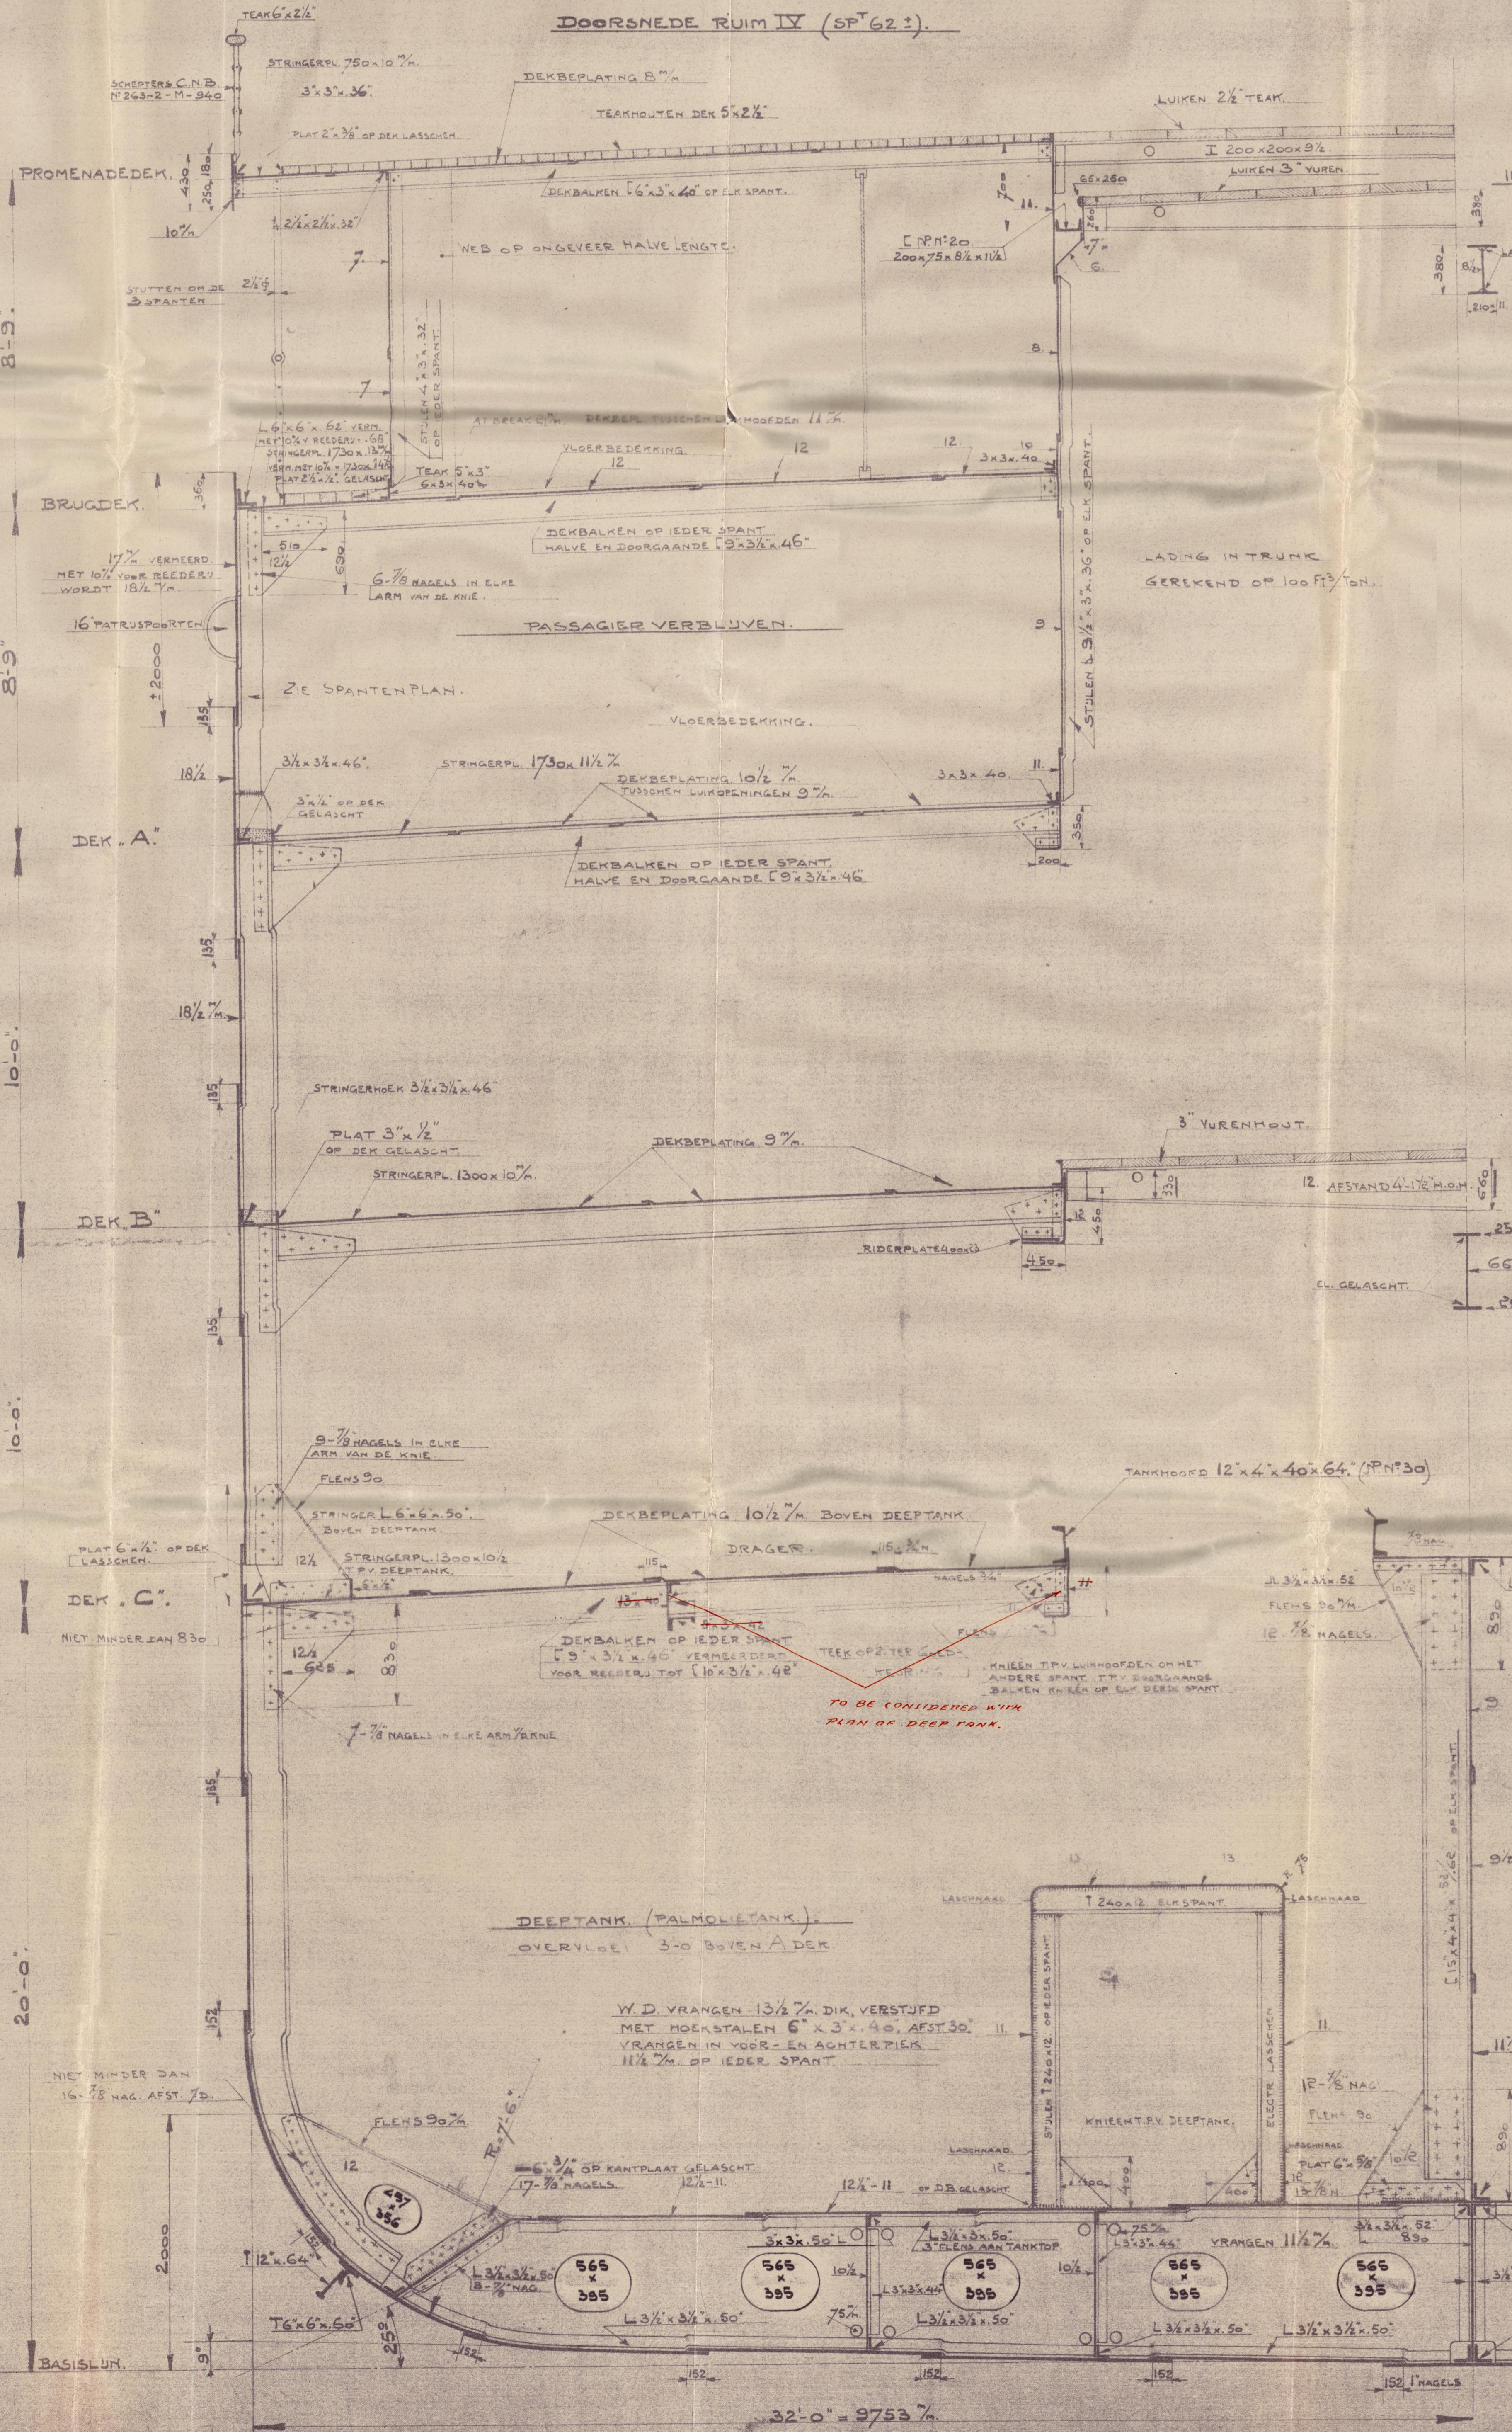

GROOTSPANT. SCHAAL 1:25.

VOORNAAMSTE AFMETINGEN.

LENTE VAN VOORKANT VOORSTEEN OP GELADEN LASTLUN
TOT ACHTERKANT VAN KRIJGERMEN = 494' 6 1/4"
LENTE VOOR SCANTLING NUMERALS = 475' 0" (0.86x42.60' = 474.74')
BREEDTE OP BUITENKANT STANTEN T.P.V. BINNENGANGEN = 64' 0 1/2"
HOLTE TOT HOOFD DEK (A' DEK) = 40' 0 1/2"
DIEPGANG GELADEN

LLOUD'S NUMMERS.

DEPTH D = 40'
1st LANGNUMMER = 475' 4 1/2" = 15000.
2nd LANGNUMMER = 475' 6 1/2" = 49000.
3rd LANGNUMMER = 475' 4 1/2" = 11.87
4th TOT HOOFDDEK = 475' 4 1/2" = 9.74
5th TOT BRUGDEK = 475' 4 1/2" = 8.26
6th TOT PROMENADEDEK = 475' 5 1/2" = 8.26

SPANTAFSTANDEN.
IN VOORKANT ACHTERKANT = 24' = 6102.
VAN 1st VOOR TOT AANVANGSSCHOT = 27' = 6862.
VAN ACHTERDEKSCHOT TOT 3rd VOOR = 30' = 8382.
VAN 3rd VOOR TOT 4th VOOR = 30' = 8382.

EQUIPMENT NUMMER.

L (D-D) = 475 (64+40) = 49400

BAK = 0.75x42.60' x 8.75 = 1425.6

BRUG = 0.75x42.60' x 8.75 = 1425.6

KAMPAINE = 0.75 x 42.60' = 32.0

OP BRUGDEK = 0.75 x 42.60' = 32.0

OP PROMENADEDEK = 0.5 x 42.60' = 21.3

OP BOORD = 0.5 x 42.60' = 21.3

EQUIPMENT NUMBER = 53 536 G = LETTER F.

10% REEDERS EXTRA IS
ALLEEN T.P.V. STERKTEDEK.

10% REEDERS EXTRA IS

~~15~~ 15

M/V. NOORDAM

P. SMIT. JR.

515.

16

STERN FRAME

1515 ¹⁵¹⁵ ~~1515~~ 1515

005174-005179-0052
© 2020

LR

Lloyd's Register
Foundation



chinefabriek & Scheepswerf van P. SMIT Jr.
TERDAM Afd. SCHEEPSBOUW

No.	Teek. No.	Vak No.	Afgegeven
5/5	25	1287	
teek	rd	GIETSTALEN ACHTERSTEVEN	
cont.			
woedgek.			
SCHAAL 1:20, 1:10 & 1:2 20/5/37			

005174-005179-0052

005174-005179-0052



159

P. SMIT. JR.

515.
M.V. NOORDAM

RUDDER.

SPEED 18 KN.

19

005174-005179-0053



